


# 平成28年度 横浜市道路局所管 神奈川区 道路整備しゅん工箇所図

※ 平成28年4月1日から平成29年3月31日にしゅん工したものが記載されています。  
※ なお、応急的に対応した工事の記載はありません。

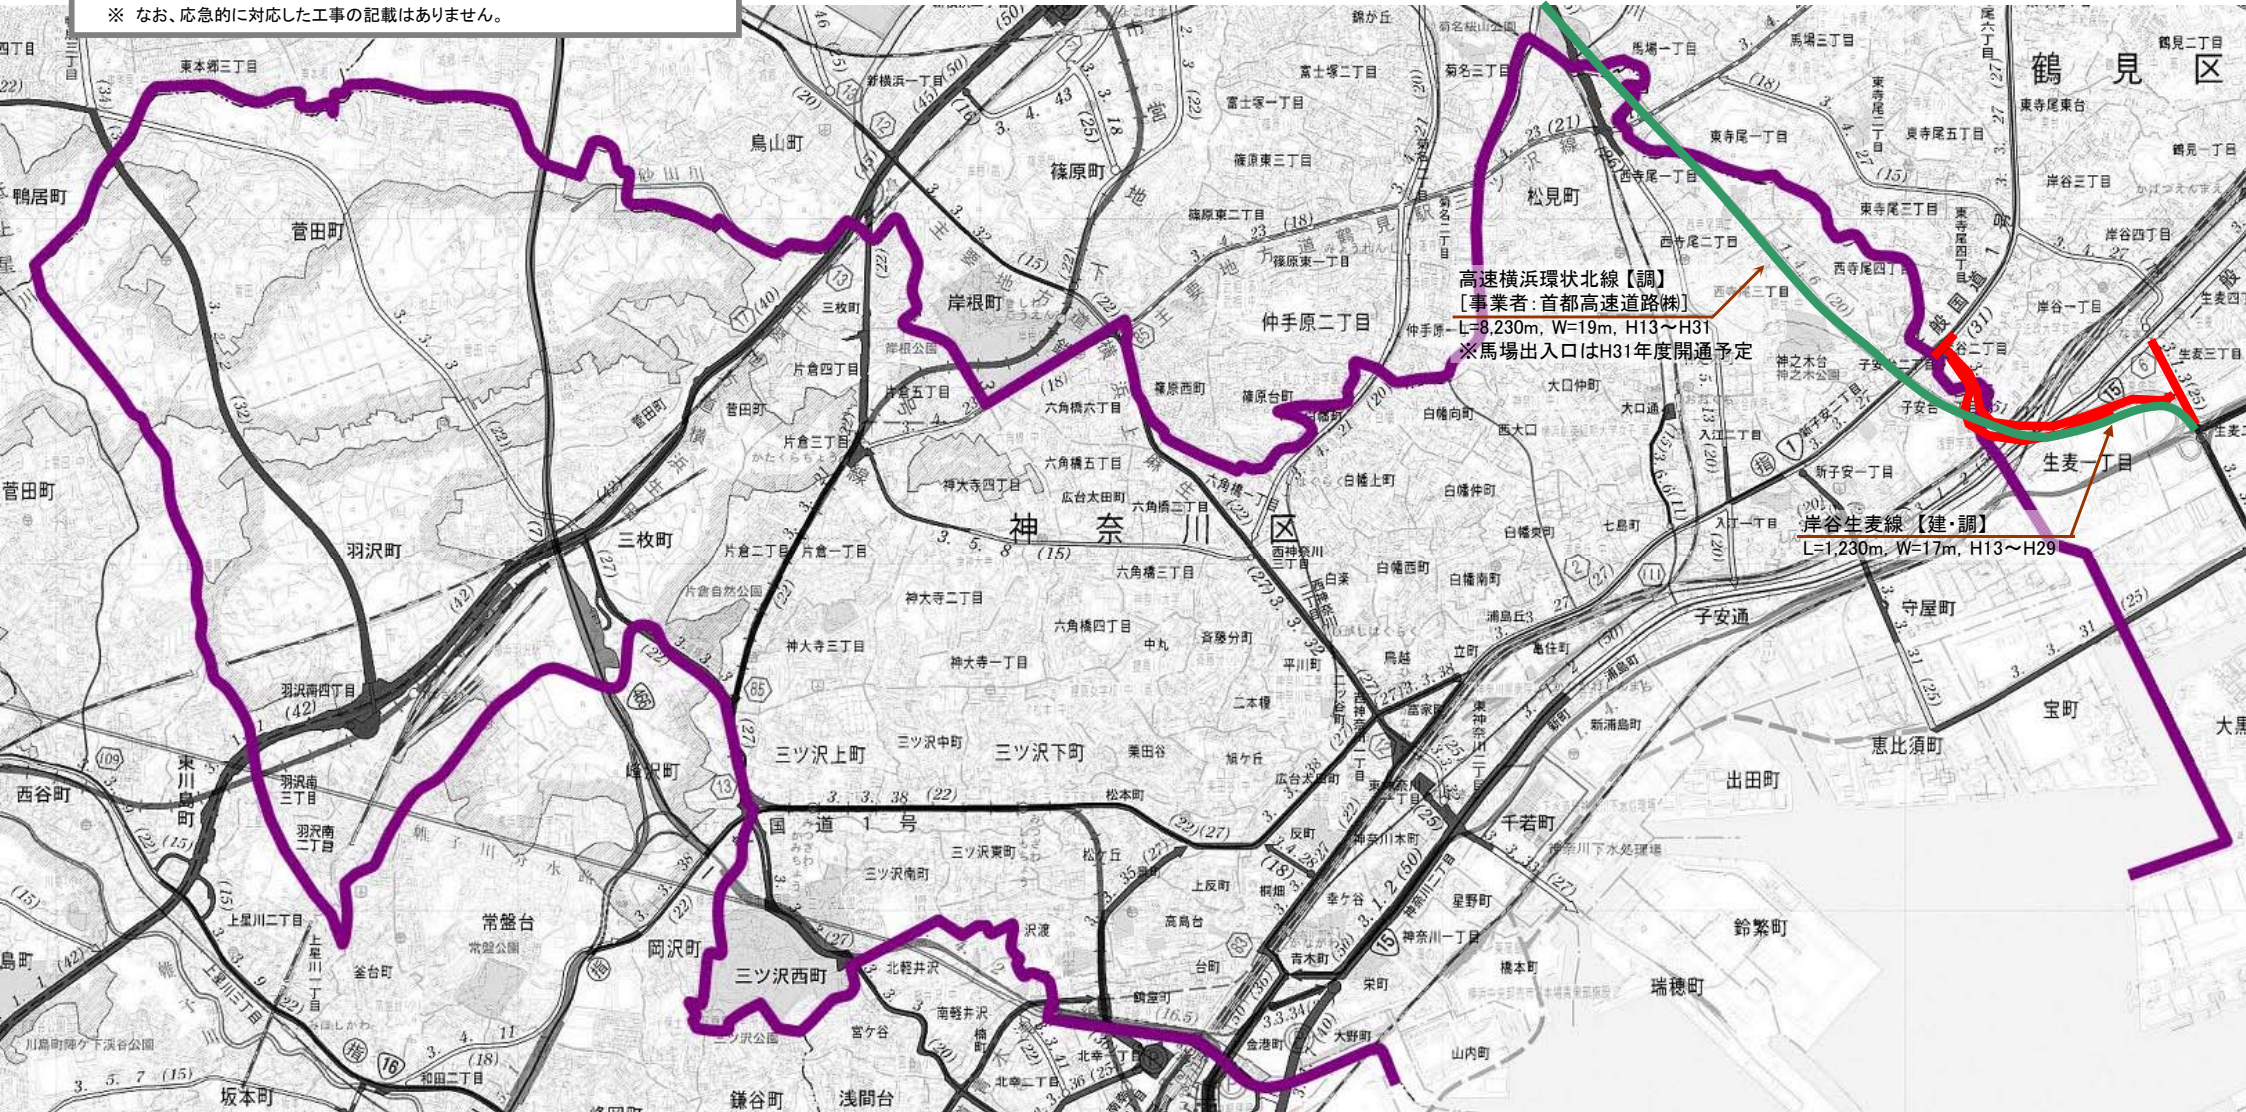

### 問合せ先

【建】 建設課 ..... TEL 671-3635  
 【調】 横浜環状道路調整課 ..... TEL 671-2780

### 凡 例

- 道路整備
- 道路修繕
- 施設整備
- 高速道路整備

