


平成30年度 横浜市保土ヶ谷土木事務所所管 保土ヶ谷区 道路整備しゅん工箇所図

※ 平成30年4月1日から平成31年3月31日にしゅん工したものが記載されています。
※ なお、応急的に対応した工事の記載はありません。

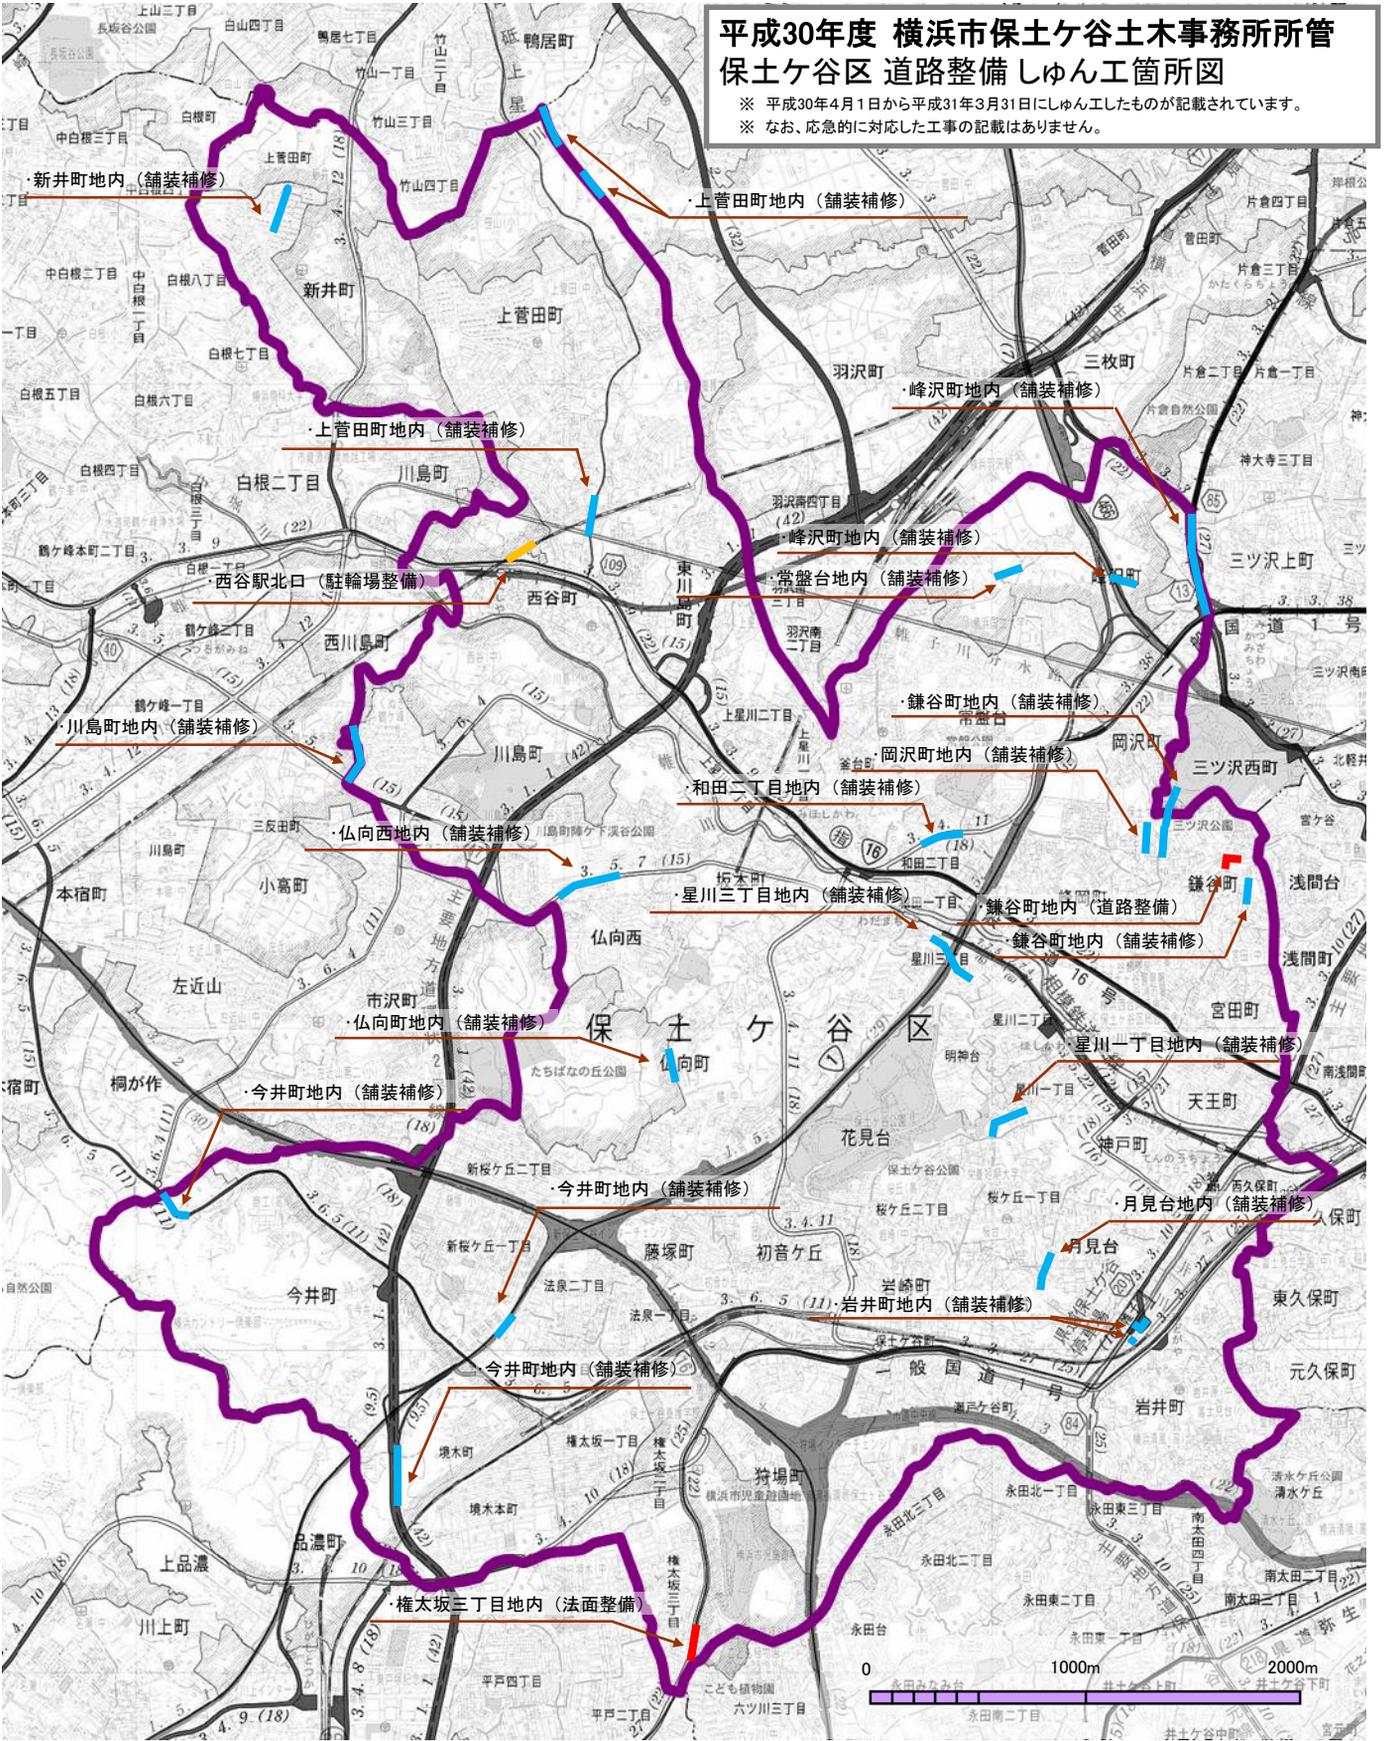

問合せ先
保土ヶ谷土木事務所 TEL 331-4445

- 凡 例
- 道路整備
 - 道路修繕
 - 施設整備