


平成30年度 横浜市道路局所管 西区 道路整備しゅん工箇所図

※ 平成30年4月1日から平成31年3月31日にしゅん工したものが記載されています。
※ なお、応急に対応した工事の記載はありません。

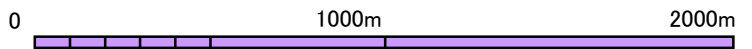

【施】 施設課 問合せ先 Tel. 671-3550

凡 例	
●	道路整備
●	道路修繕
●	施設整備
●	高速道路整備