
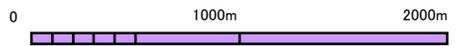


# 令和元年度 横浜市中土木事務所管 中区 道路整備しゅん工箇所図

※ 令和元年4月1日から令和2年3月31日にしゅん工したものが記載されています。  
※ なお、応急に対応した工事の記載はありません。

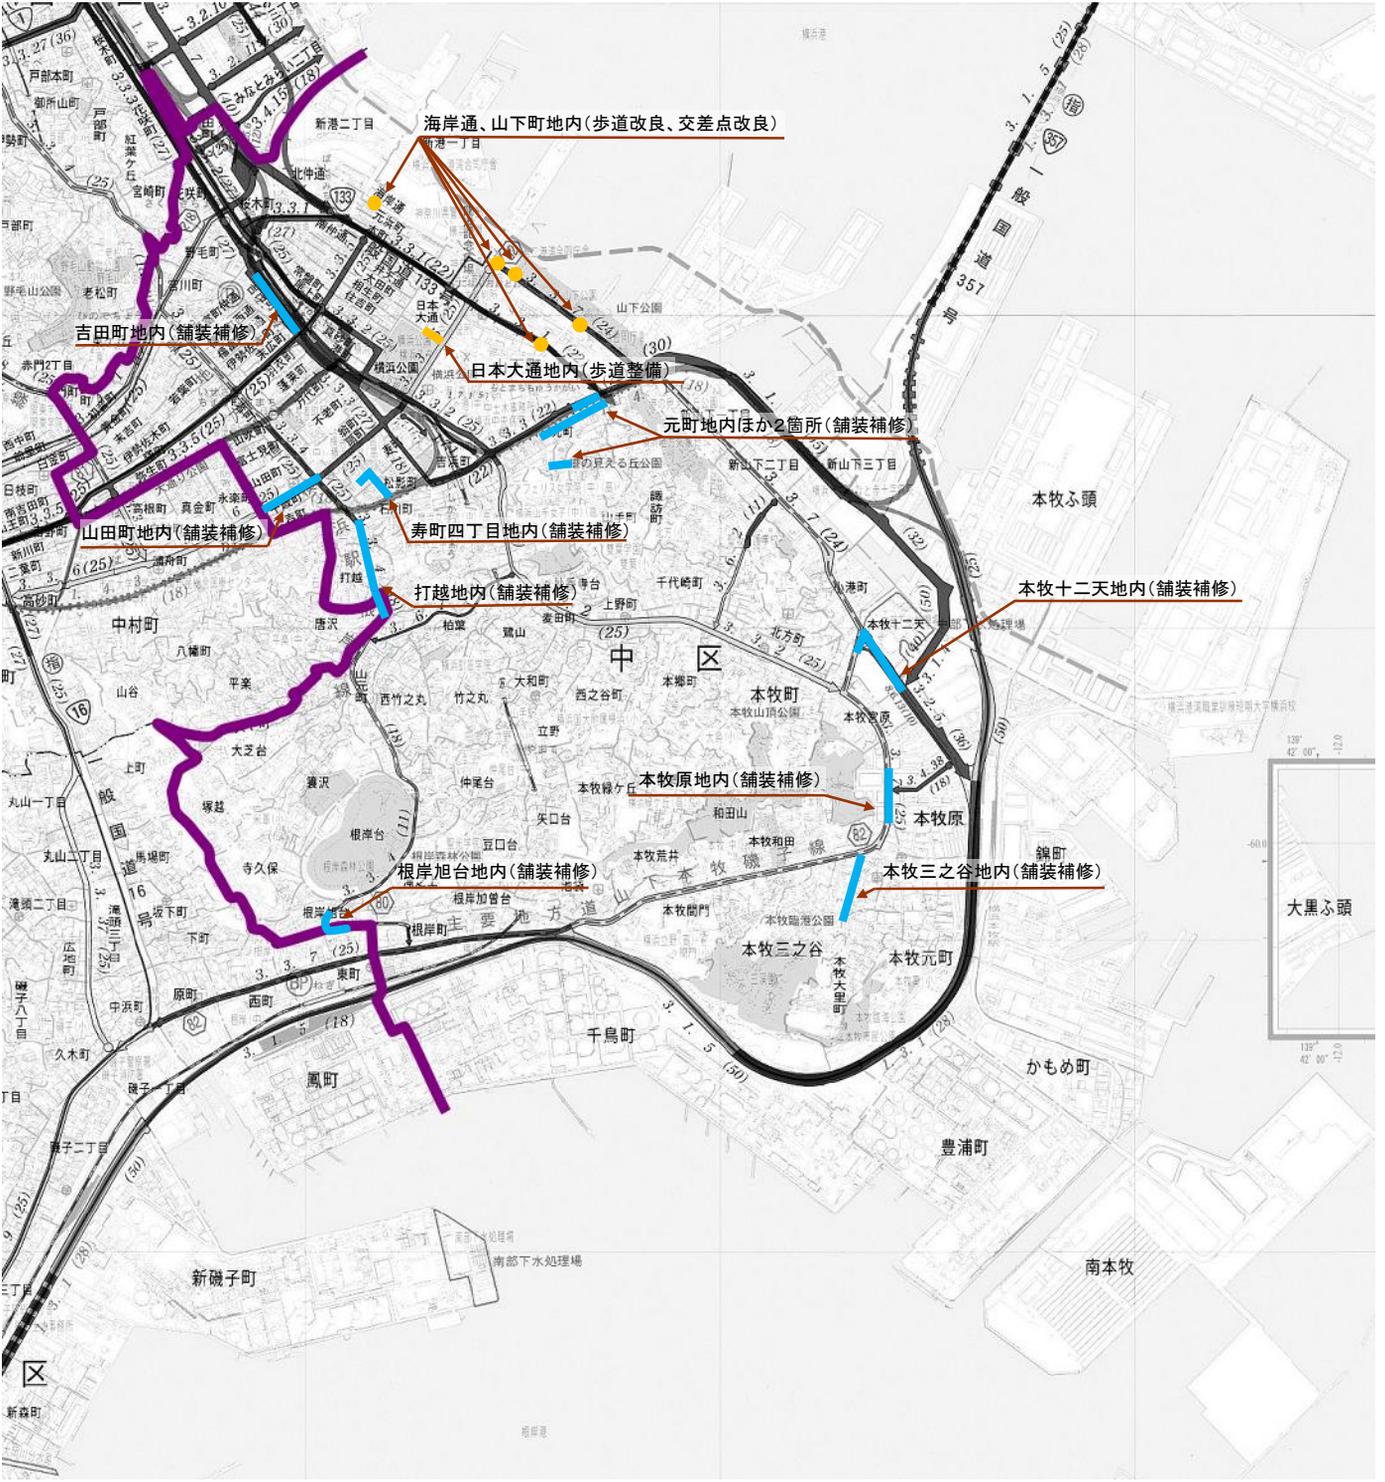

凡 例	
<span style="color: blue;">—</span>	道路修繕
<span style="color: yellow;">●</span>	施設整備

問合せ先  
中土木事務所 ..... TEL 641-7681