
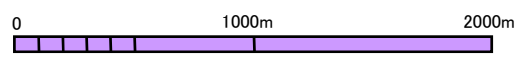


令和2年度 横浜市泉土木事務所所管 泉区 道路整備 しゅん工箇所図

※ 令和2年4月1日から令和3年3月31日にしゅん工したものが記載されています。
※ なお、応急に対応した工事の記載はありません。

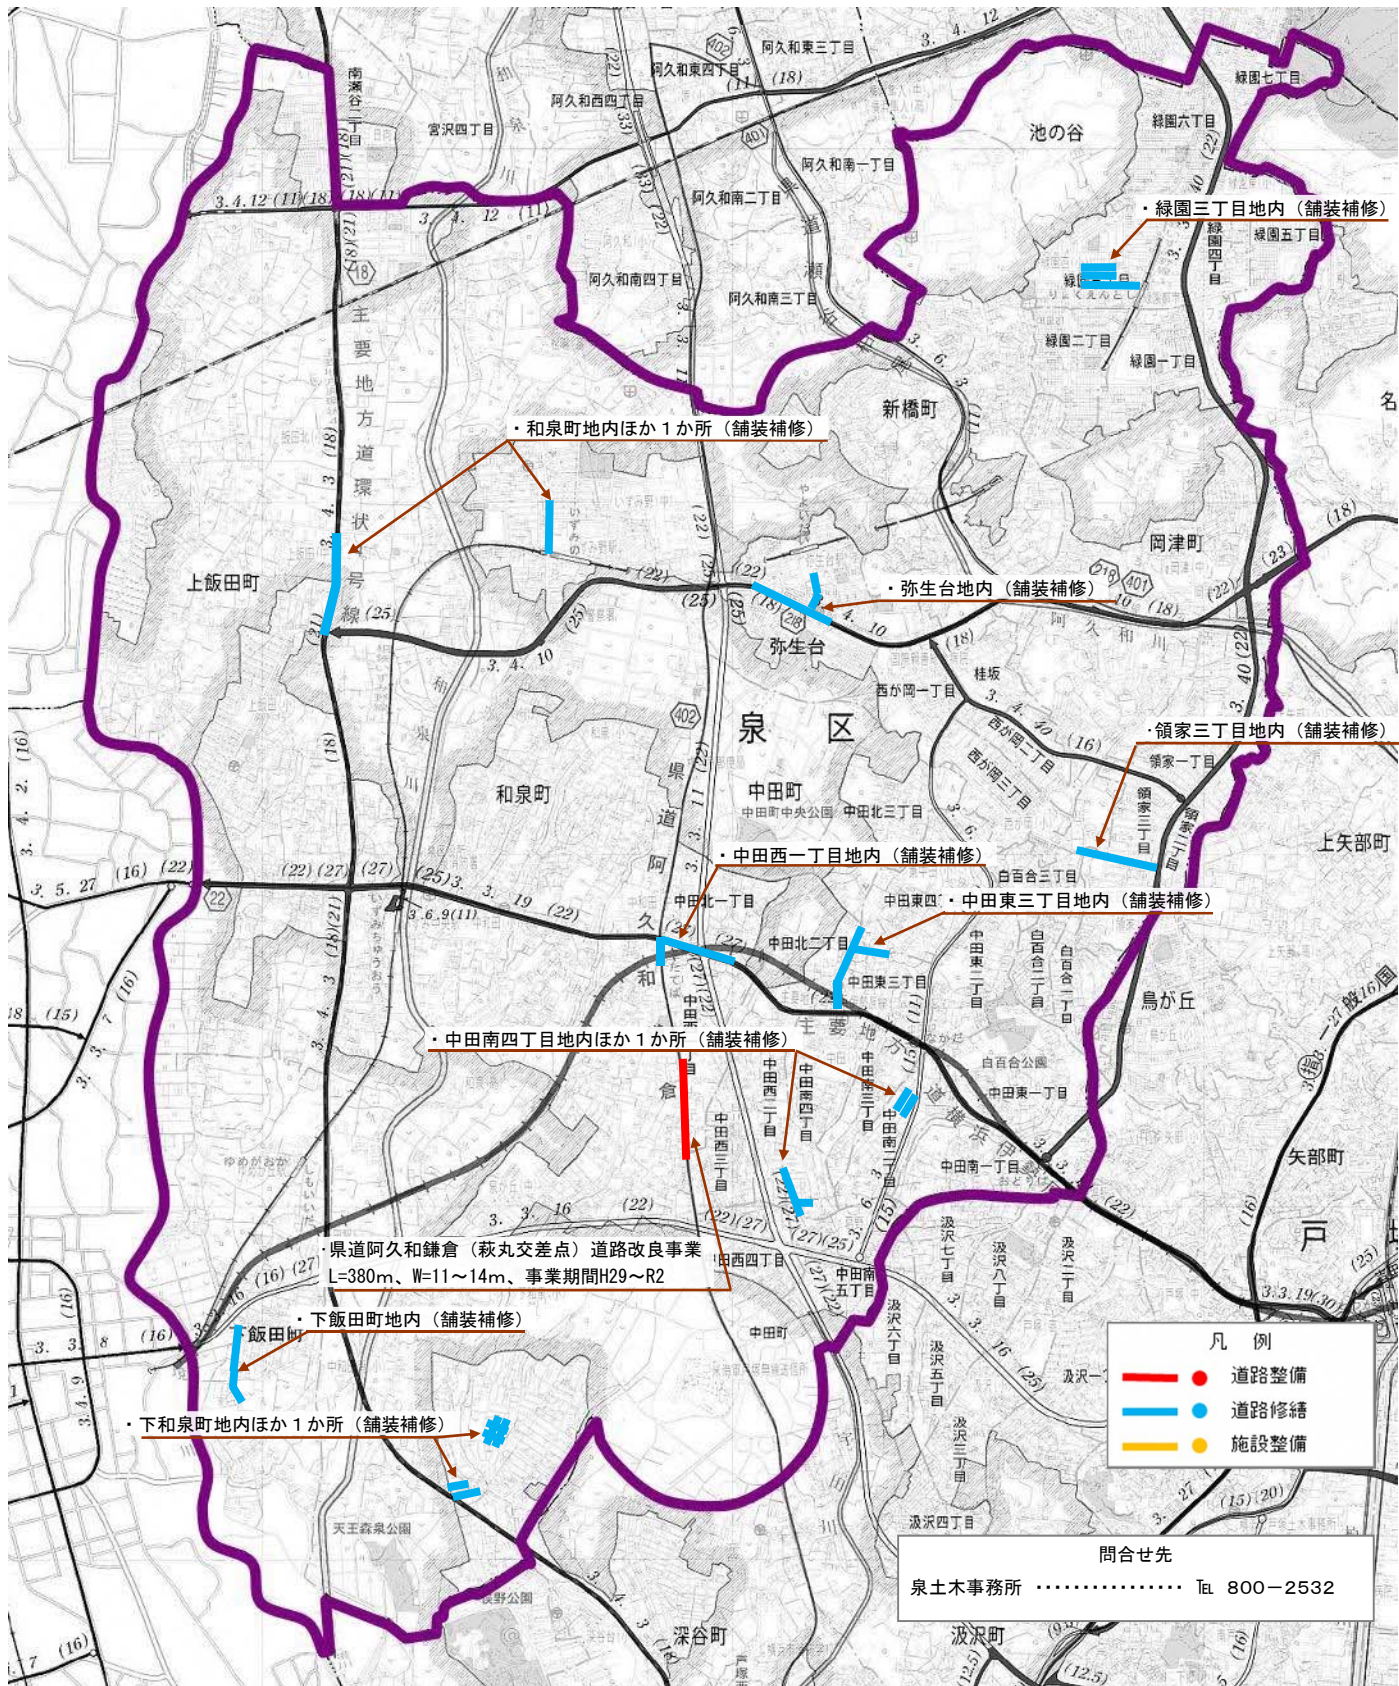

問合せ先
泉土木事務所 Tel 800-2532