


令和3年度 横浜市神奈川土木事務所所管 神奈川区 道路整備しゅん工箇所図

※ 令和3年4月1日から令和4年3月31日にしゅん工したものが記載されています。
※ なお、応急的に対応した工事の記載はありません。

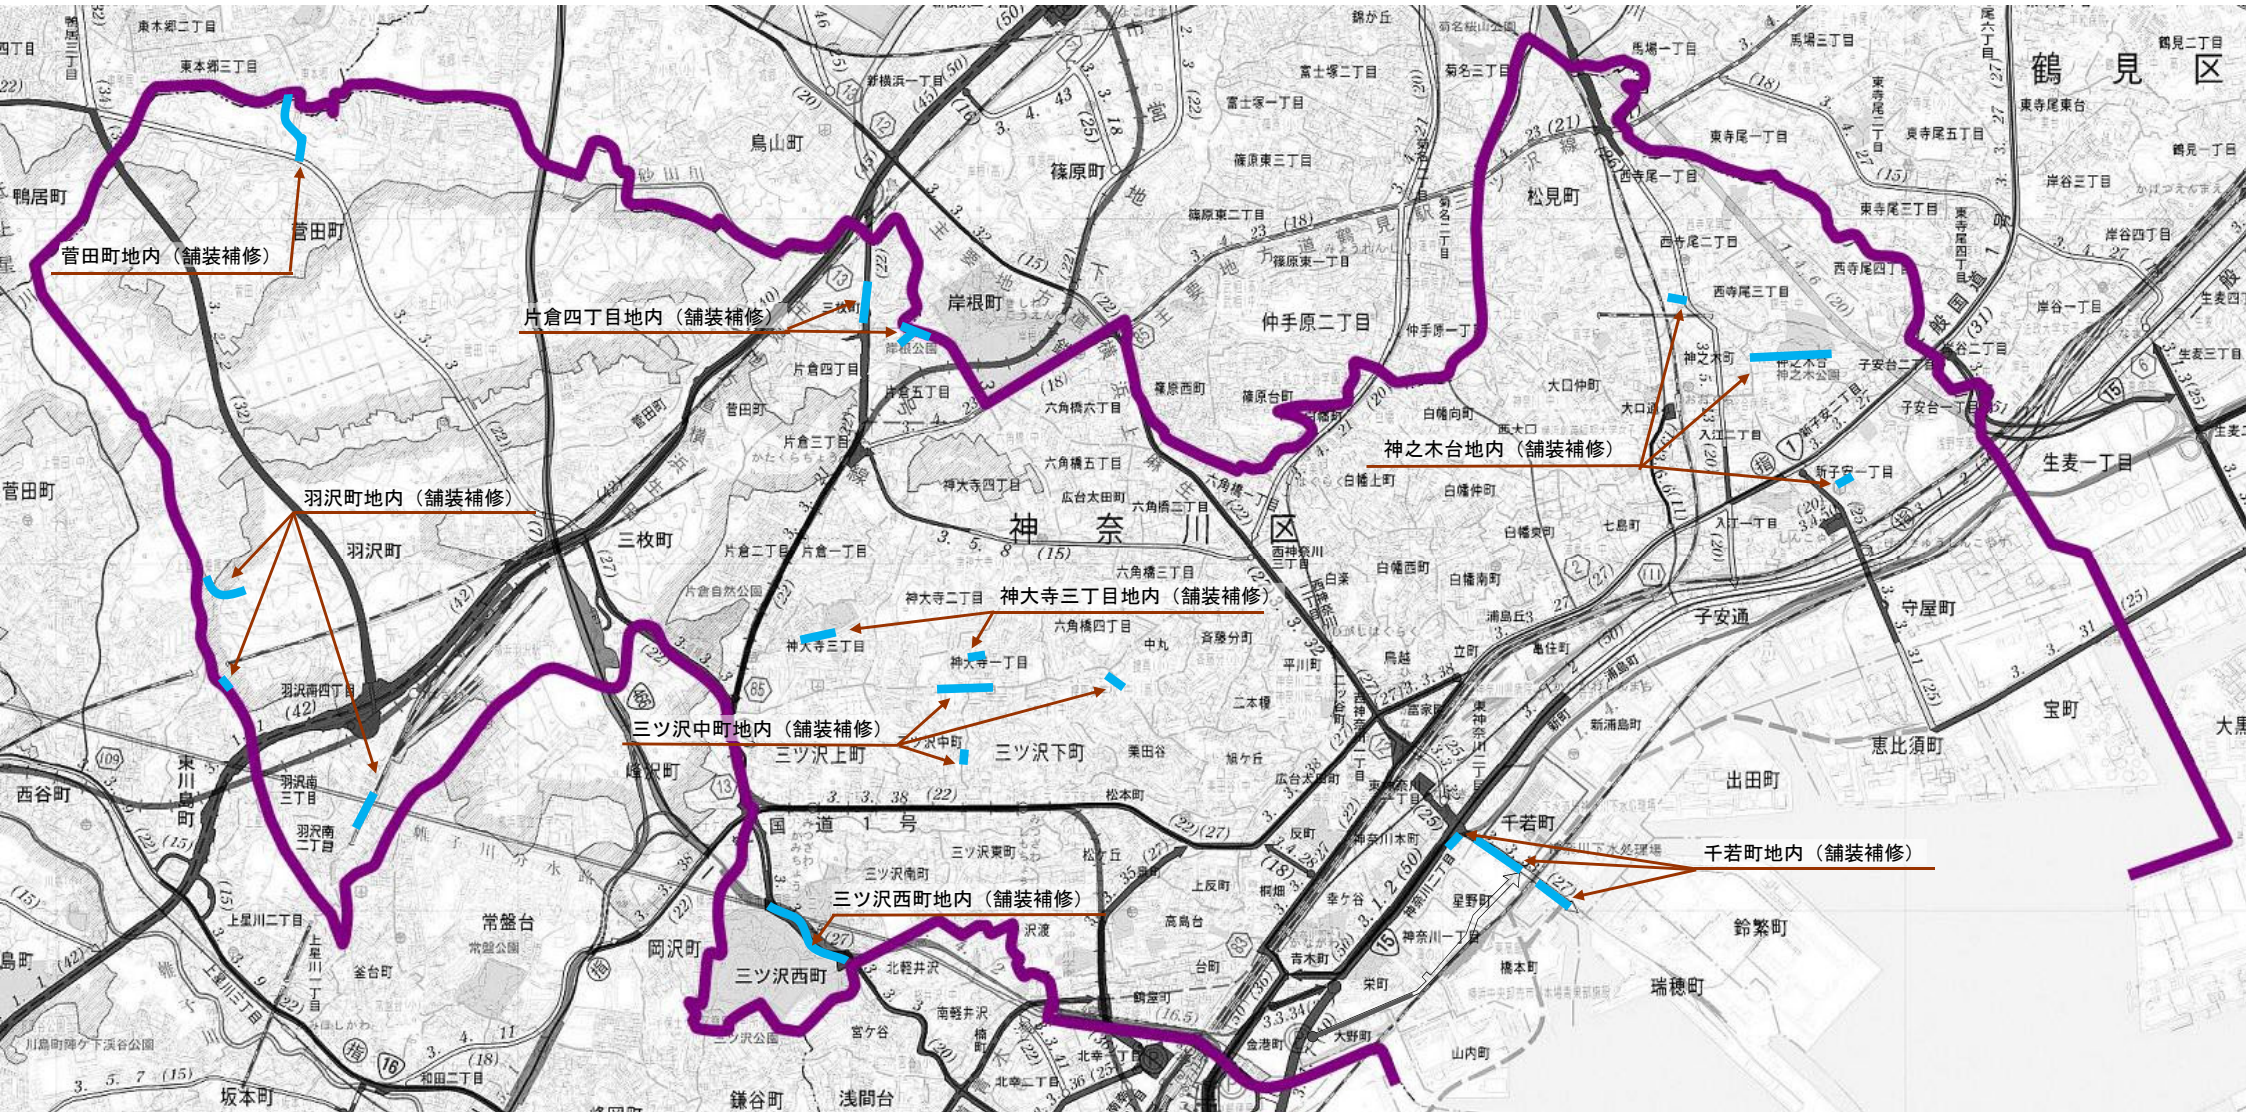

問合せ先
神奈川土木事務所 Tel. 491-3363

凡例
— 道路修繕

