


令和3年度 横浜市旭土木事務所所管 旭区 道路整備しゅん工箇所図

※ 令和3年4月1日から令和4年3月31日にしゅん工したものが記載されています。
※ なお、応急的に対応した工事の記載はありません。

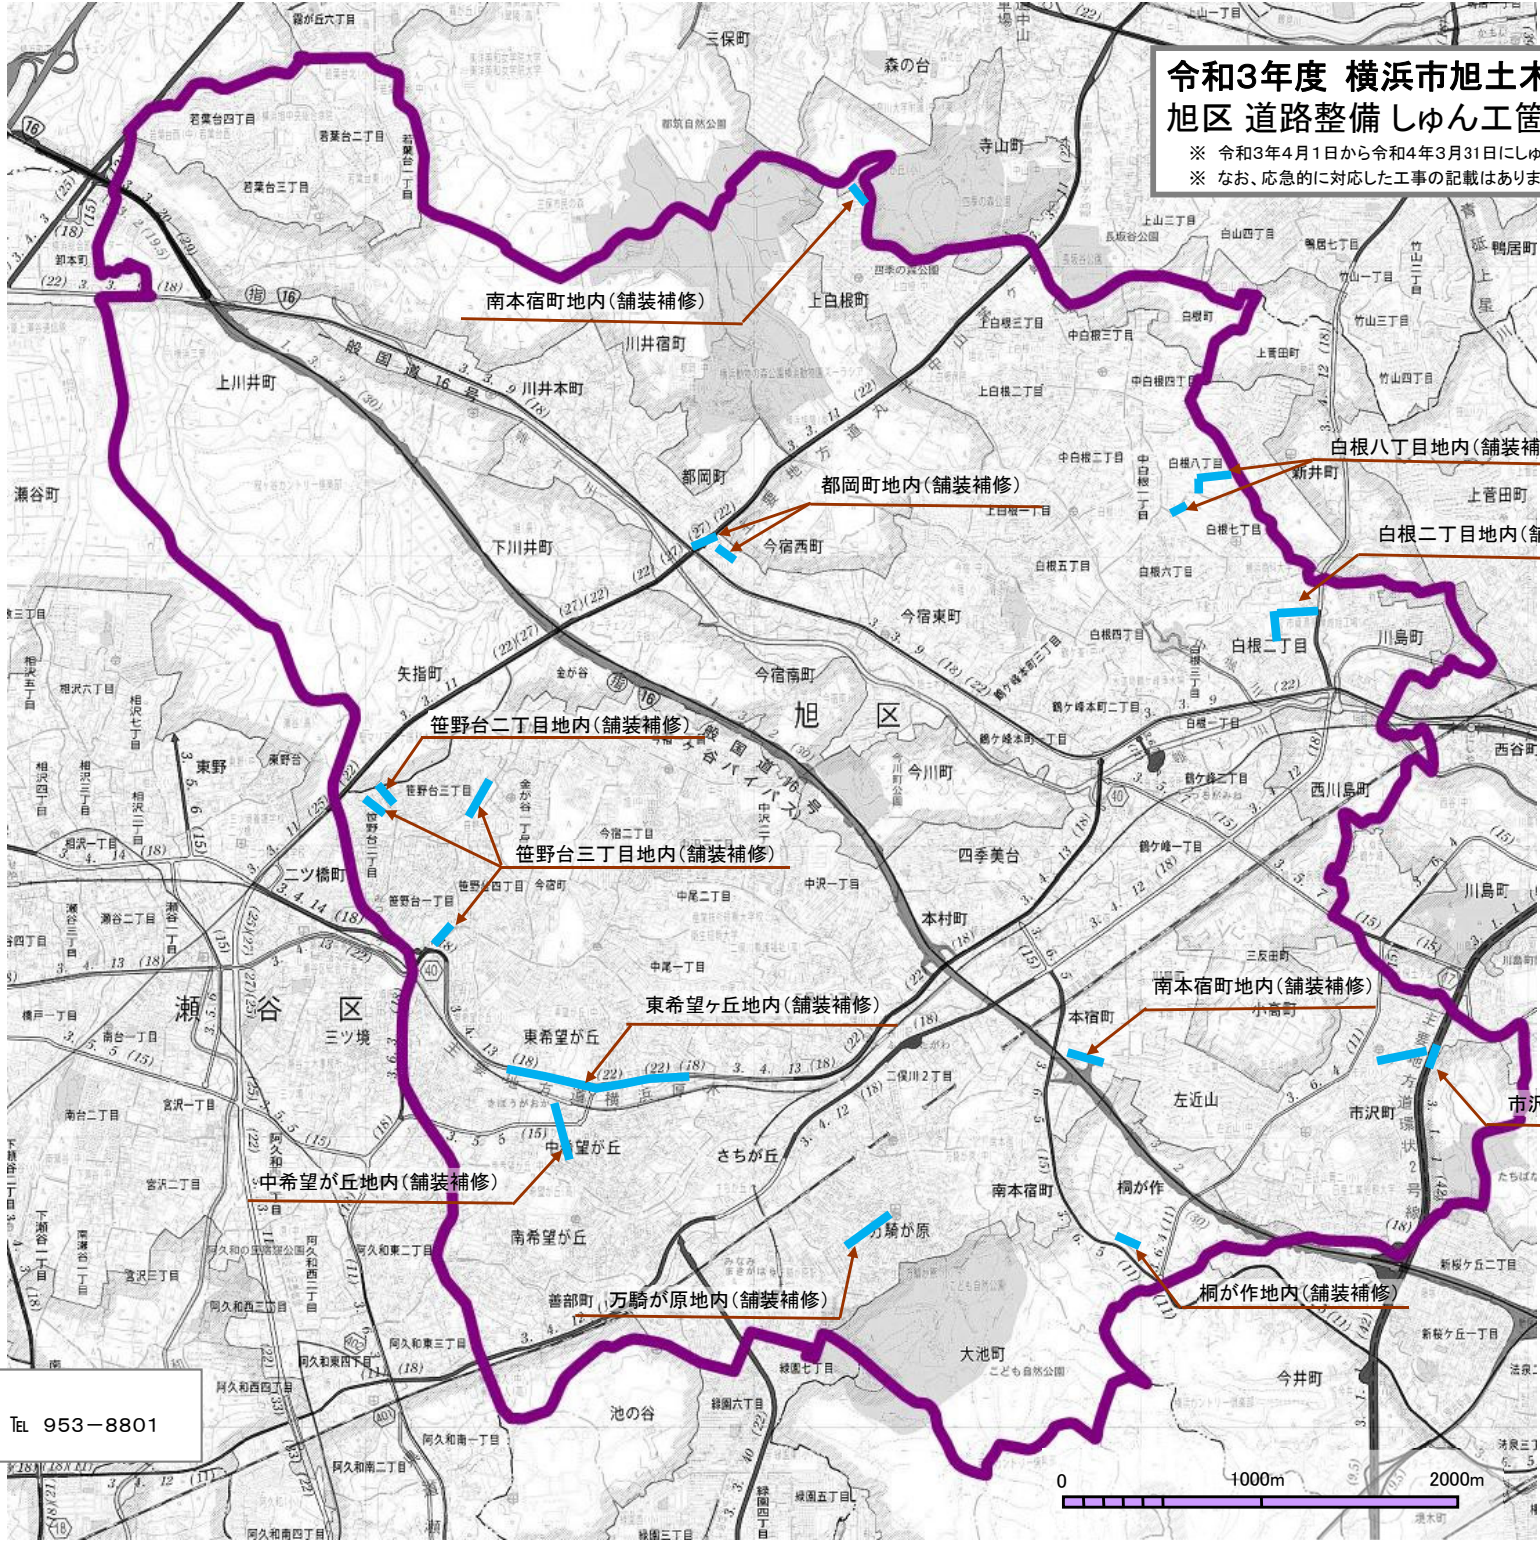

凡例
 道路修繕

問合せ先
 旭土木事務所 Tel. 953-8801

