


平成17年度 横浜市道路局発注工事

港南区 道路整備 竣工箇所図

※ 平成17年4月より平成18年3月31日に竣工したものが記載されています。
 ※ なお、応急に対応した工事の記載はありません。

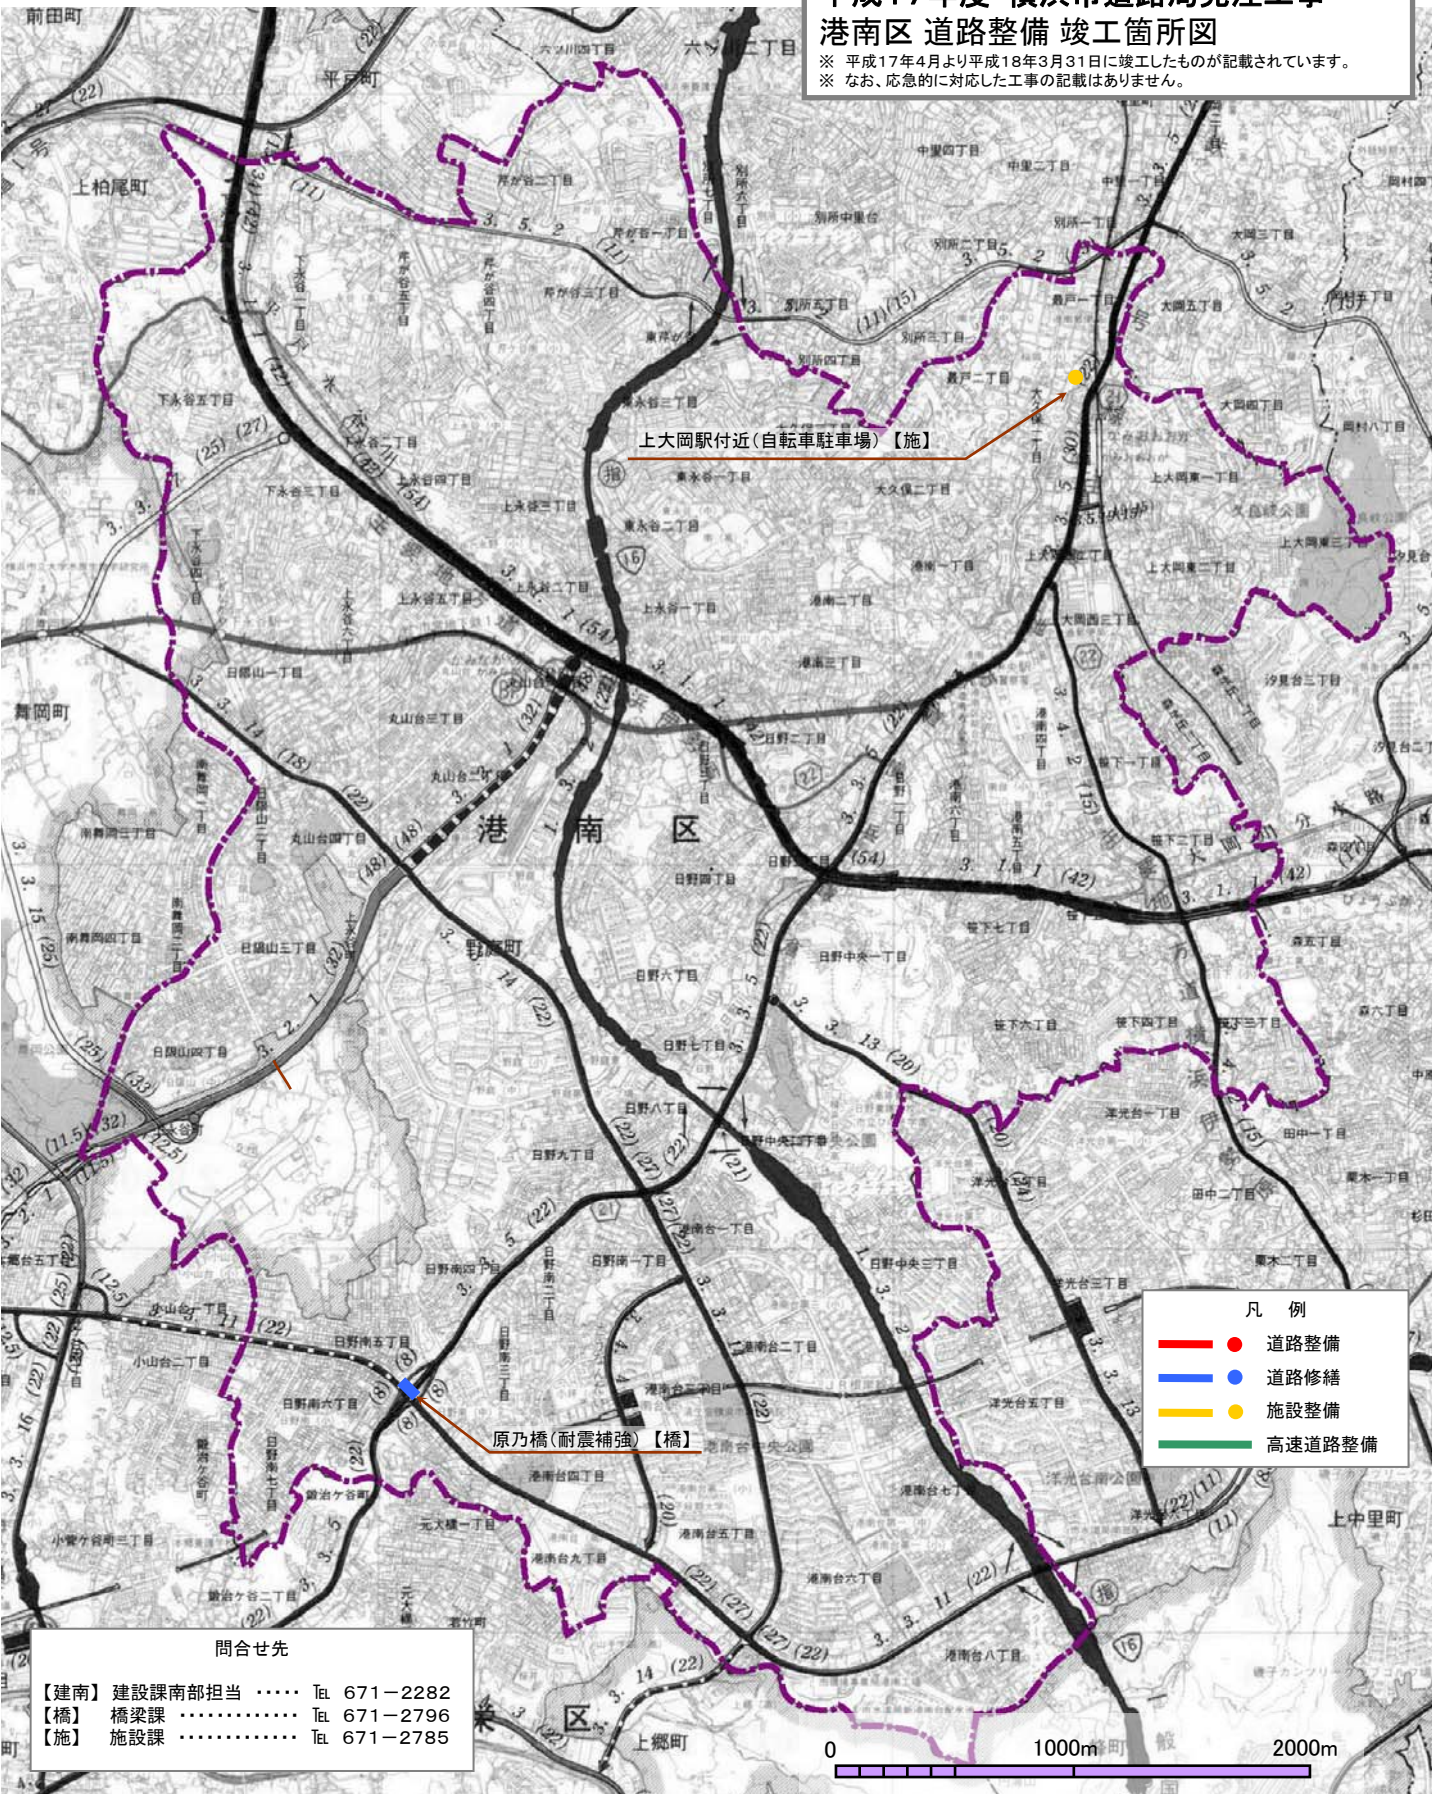

上大岡駅付近(自転車駐車場)【施】

原乃橋(耐震補強)【橋】

凡 例	
—●—	道路整備
—●—	道路修繕
—●—	施設整備
—●—	高速道路整備

問合せ先

- 【建南】 建設課南部担当 TEL 671-2282
- 【橋】 橋梁課 TEL 671-2796
- 【施】 施設課 TEL 671-2785

