


平成17年度 横浜市栄土木事務所発注工事 栄区 道路整備 竣工箇所図

※ 平成17年4月より平成18年3月31日に竣工したものが記載されています。
※ なお、応急に対応した工事の記載はありません。

凡例

	●	道路整備
	●	道路修繕

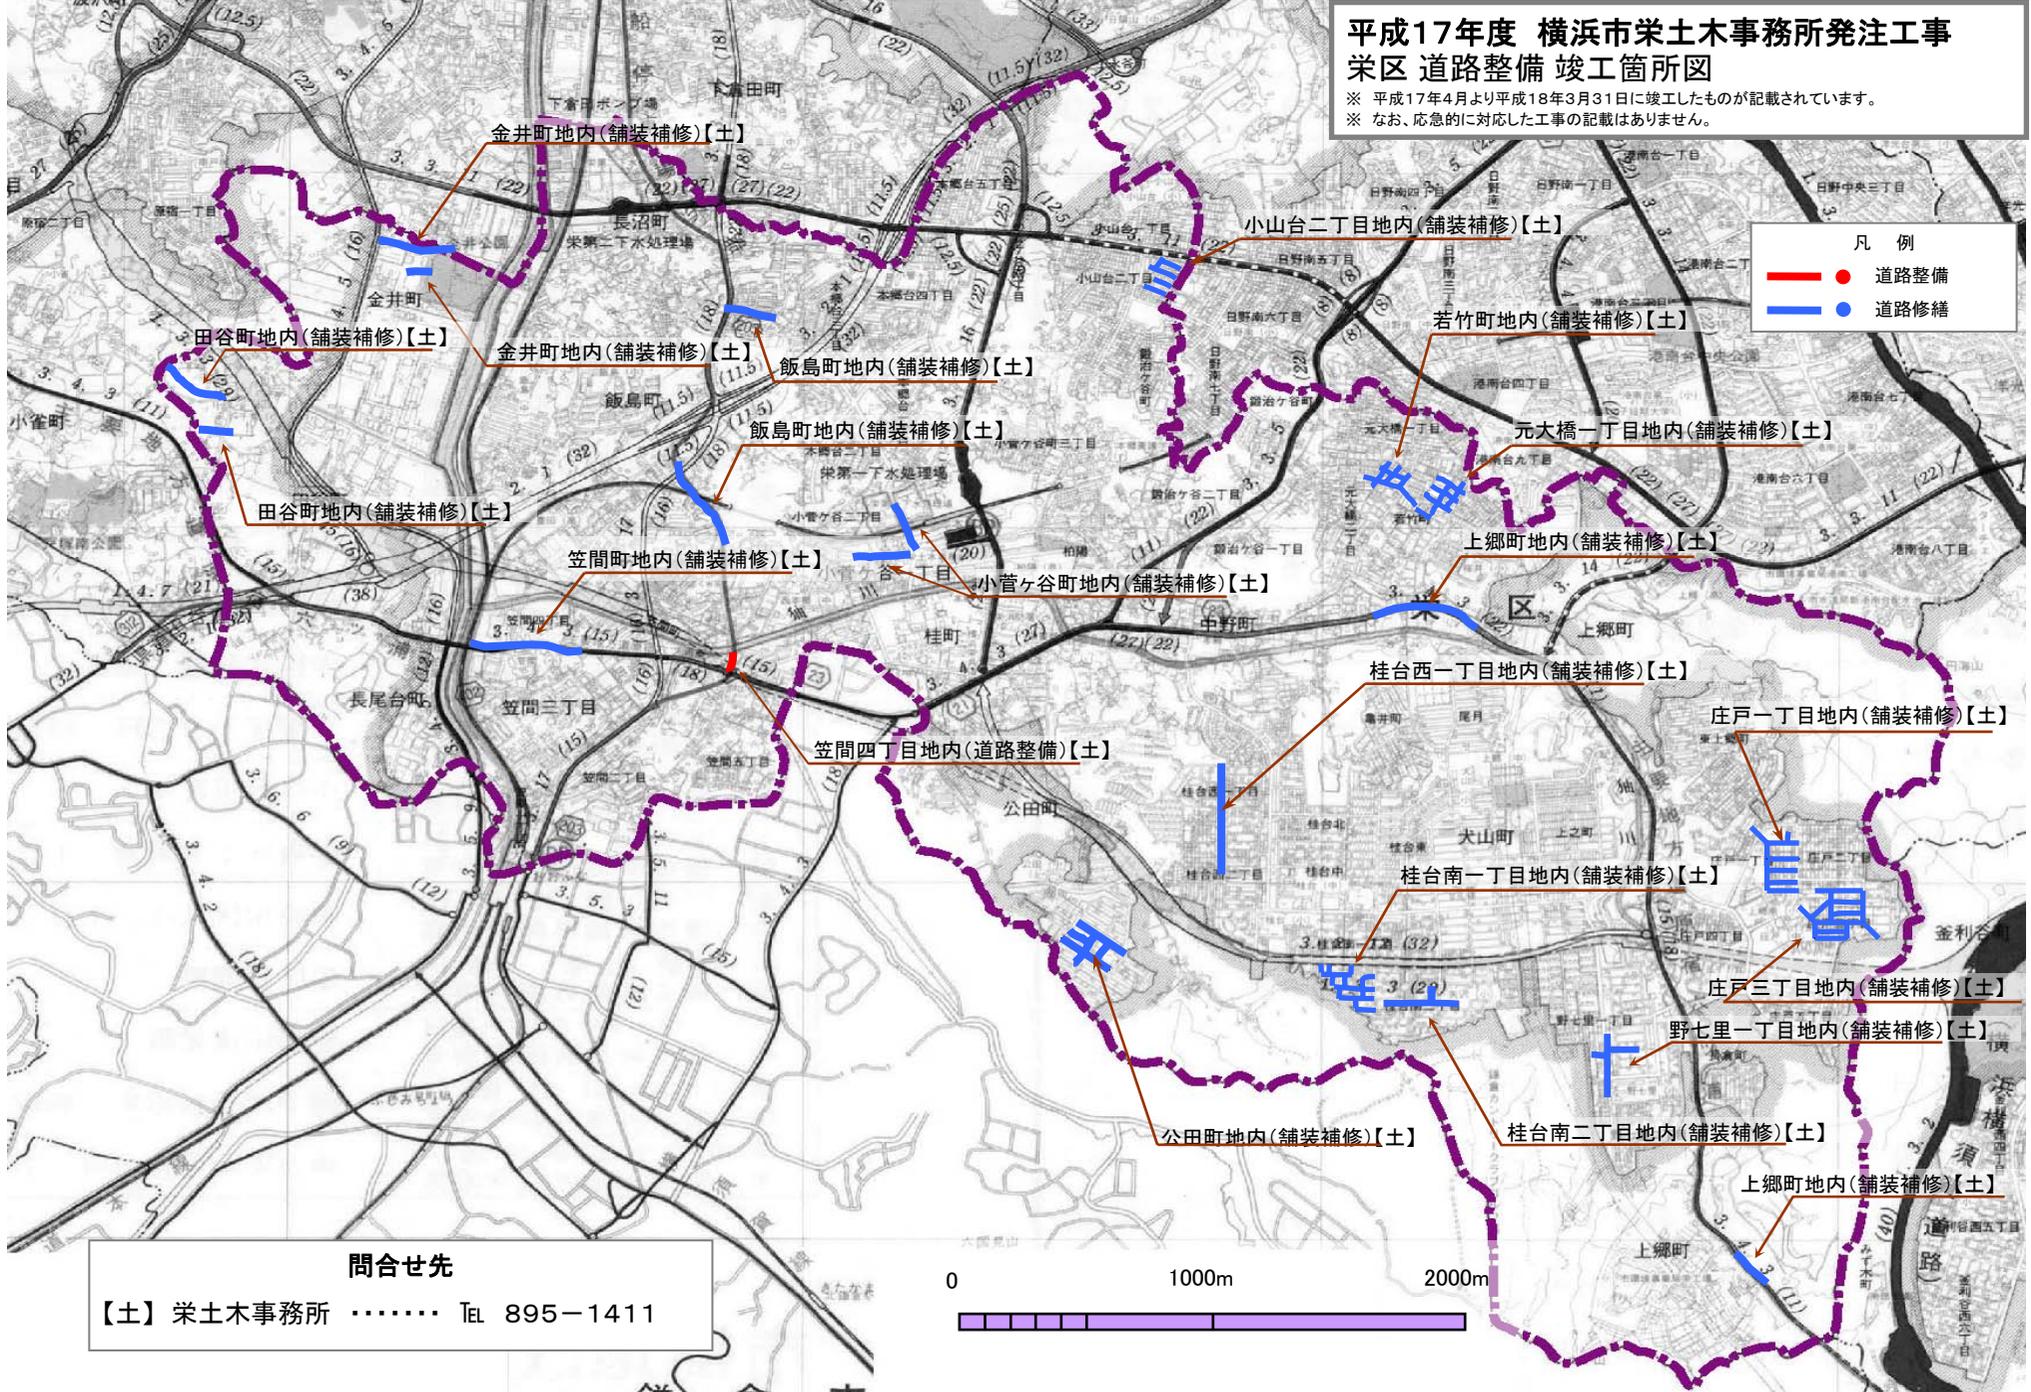

問合せ先
【土】 栄土木事務所 TEL 895-1411

