

# 平成18年度 横浜市道路局発注工事 都筑区 道路整備 竣工箇所図

※ 平成18年4月より平成19年3月31日に竣工したものが記載されています。  
※ なお、応急に対応した工事の記載はありません。


問合せ先

【橋】 橋梁課 ..... Tel. 671-2796

【建北】 建設課北部担当 ..... Tel. 671-3526

凡 例

- 道路整備
- 道路修繕
- 施設整備
- 高速道路整備

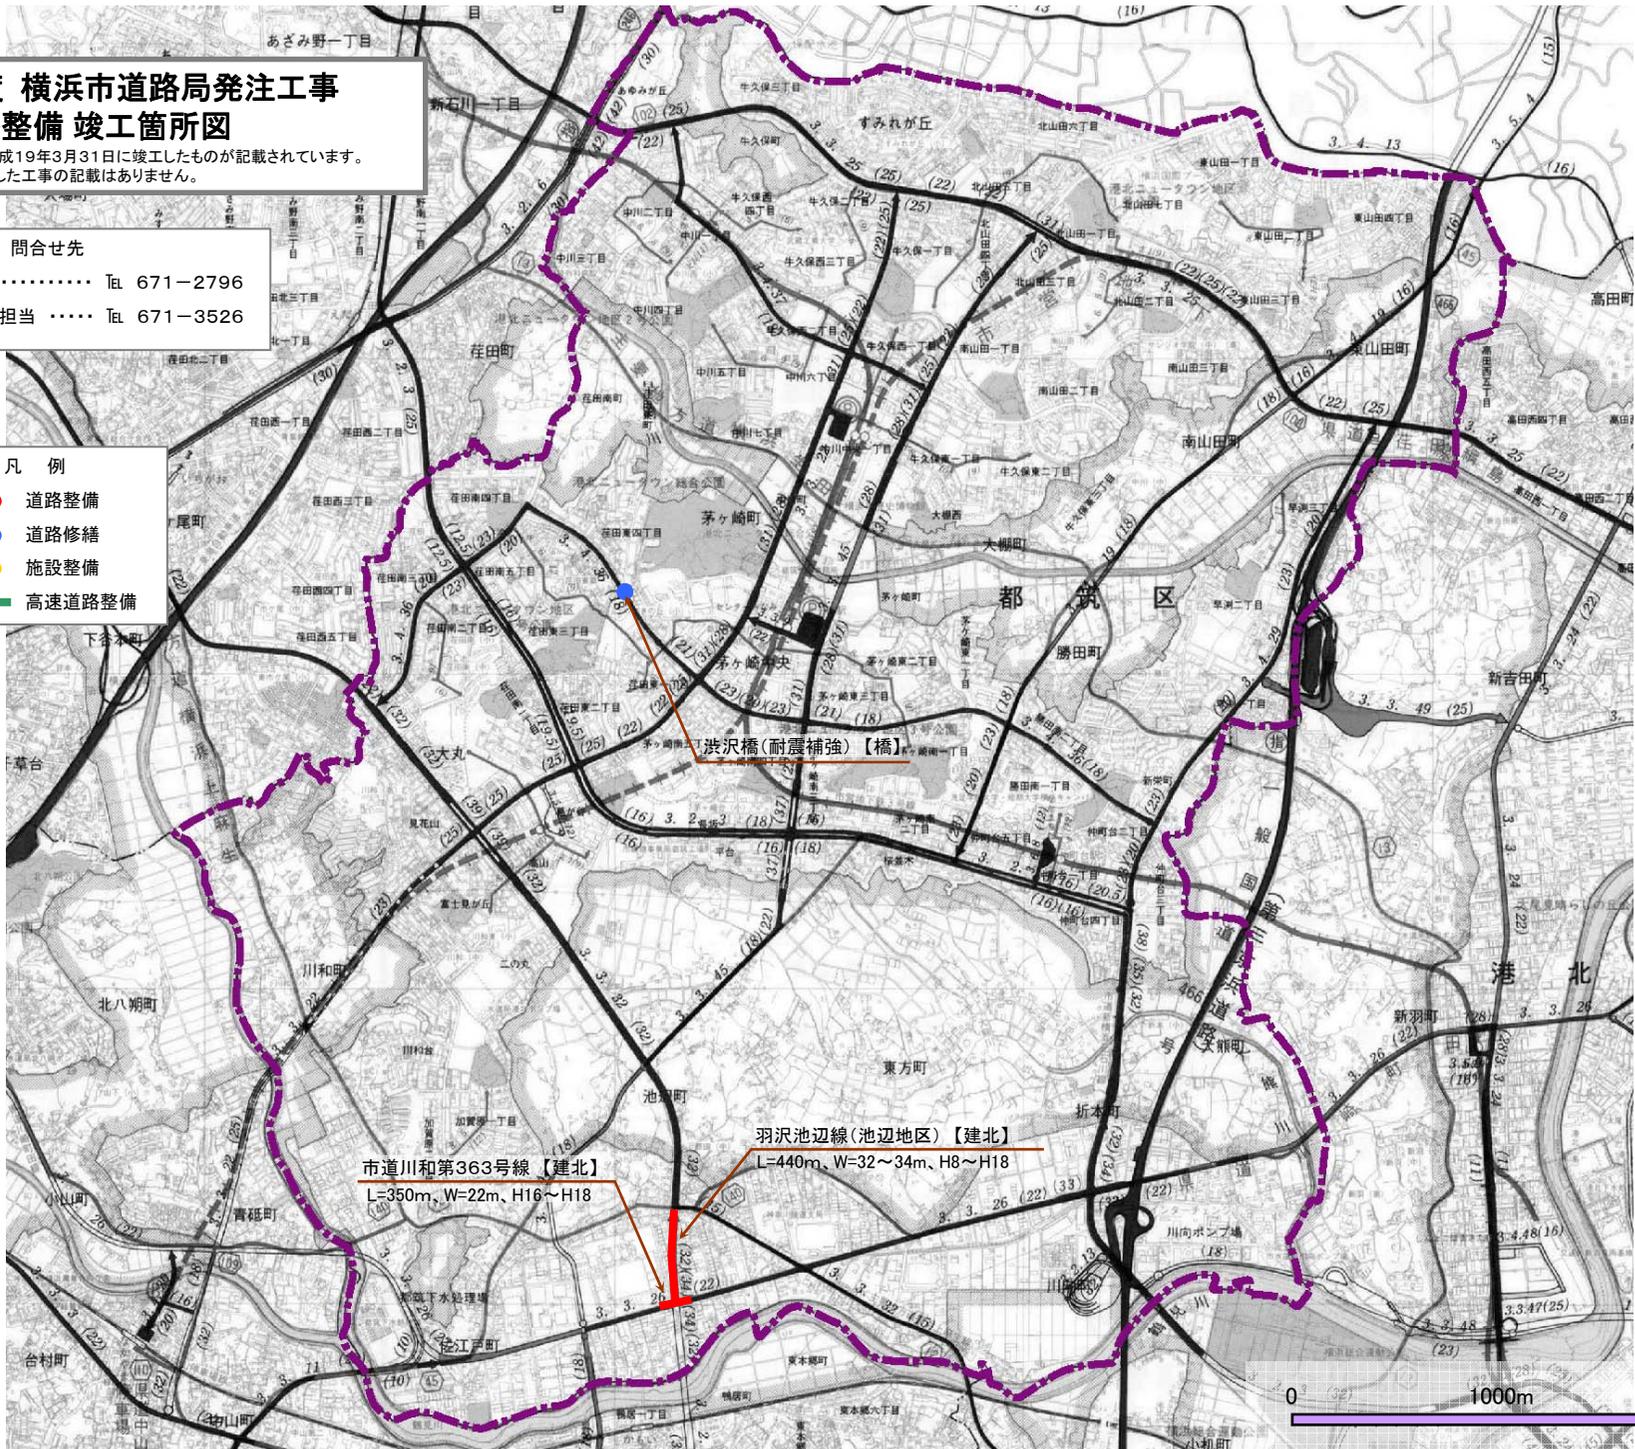

市道川和第363号線【建北】  
L=350m, W=22m, H16~H18

羽沢池辺線(池辺地区)【建北】  
L=440m, W=32~34m, H8~H18

沢沢橋(耐震補強)【橋】