


平成18年度 横浜市神奈川土木事務所発注工事

神奈川区 道路整備 竣工箇所図

※ 平成18年4月より平成19年3月31日に竣工したものが記載されています。
 ※ なお、応急に対応した工事の記載はありません。

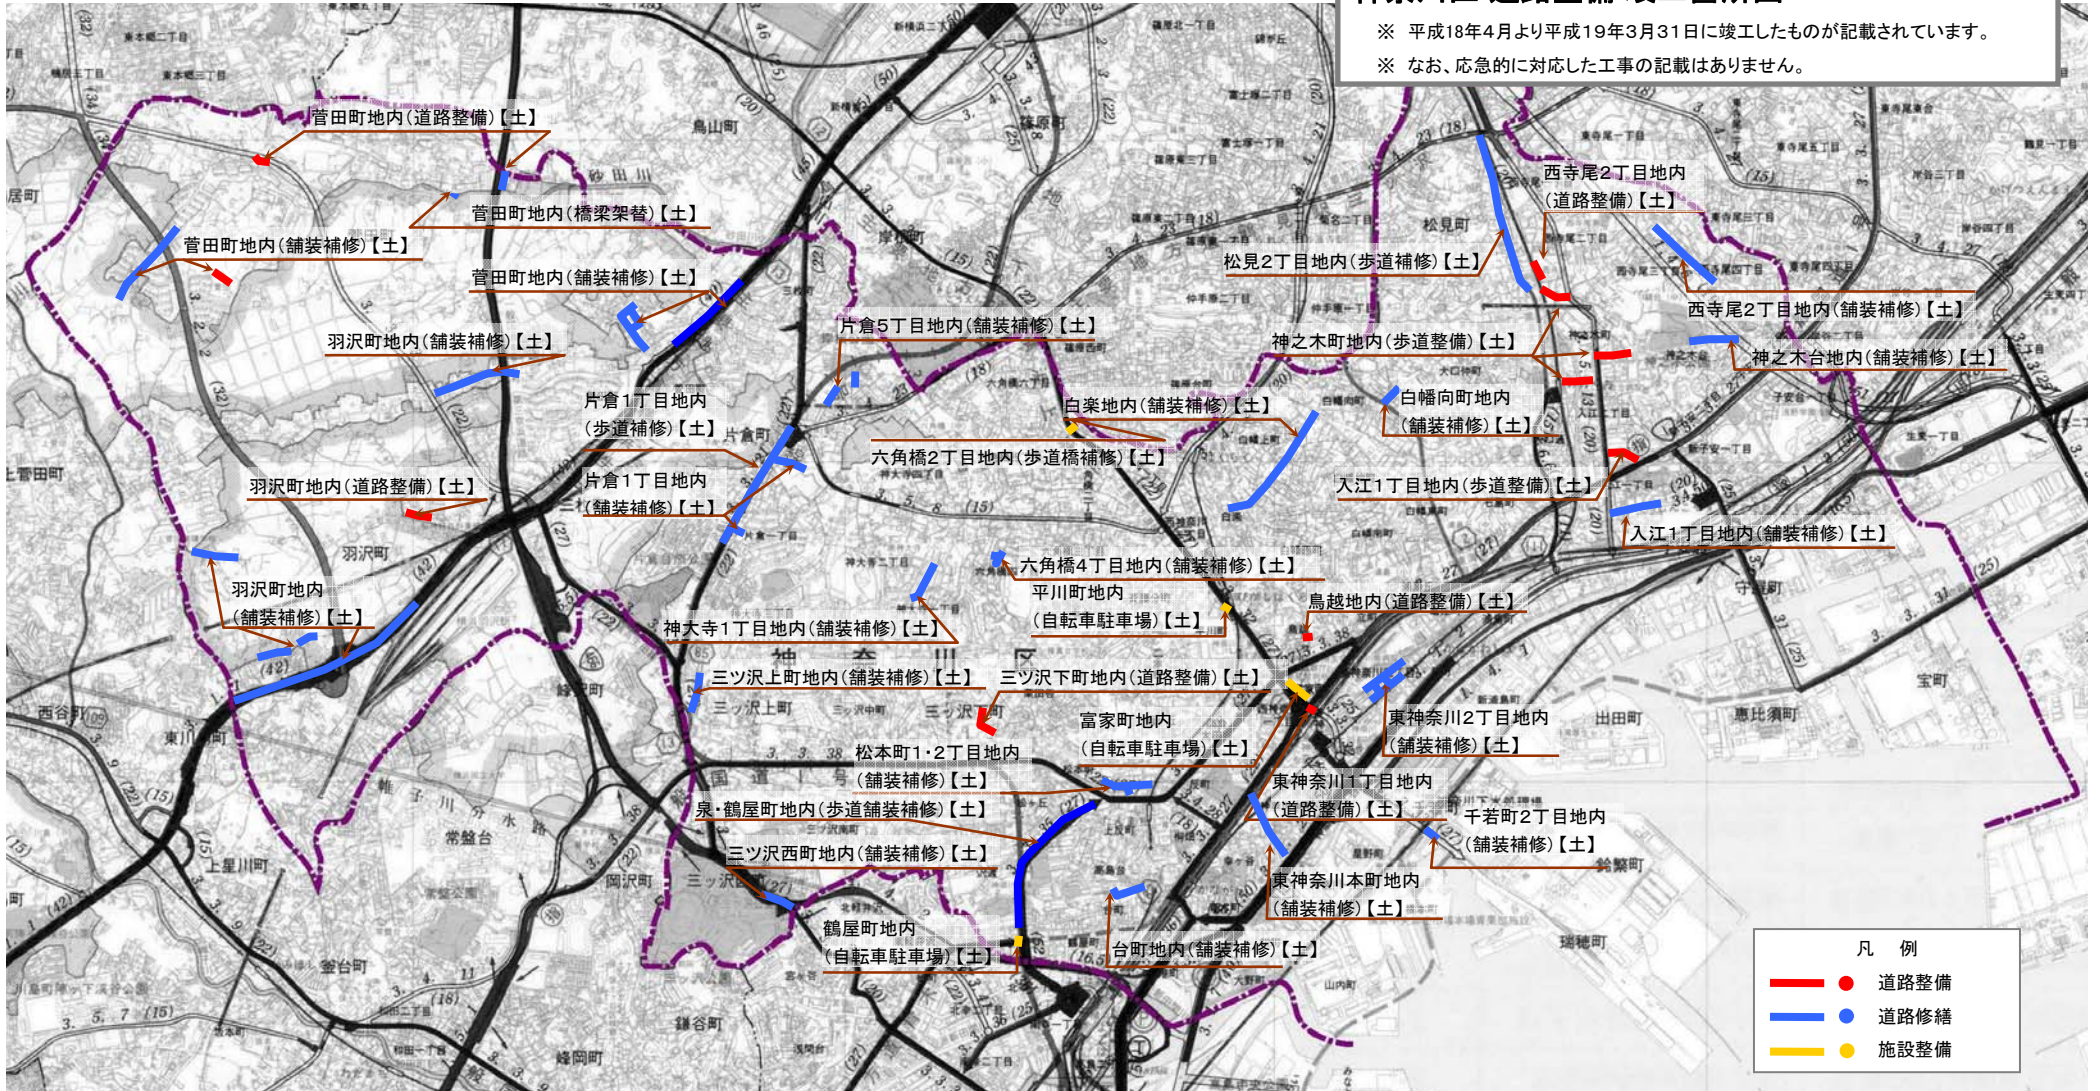

問合せ先

【土】神奈川土木事務所 TEL 491-3363

