


平成18年度 横浜市港南土木事務所発注工事 港南区 道路整備 竣工箇所図

※ 平成18年4月より平成19年3月31日に竣工したものが記載されています。
※ なお、応急に対応した工事の記載はありません。

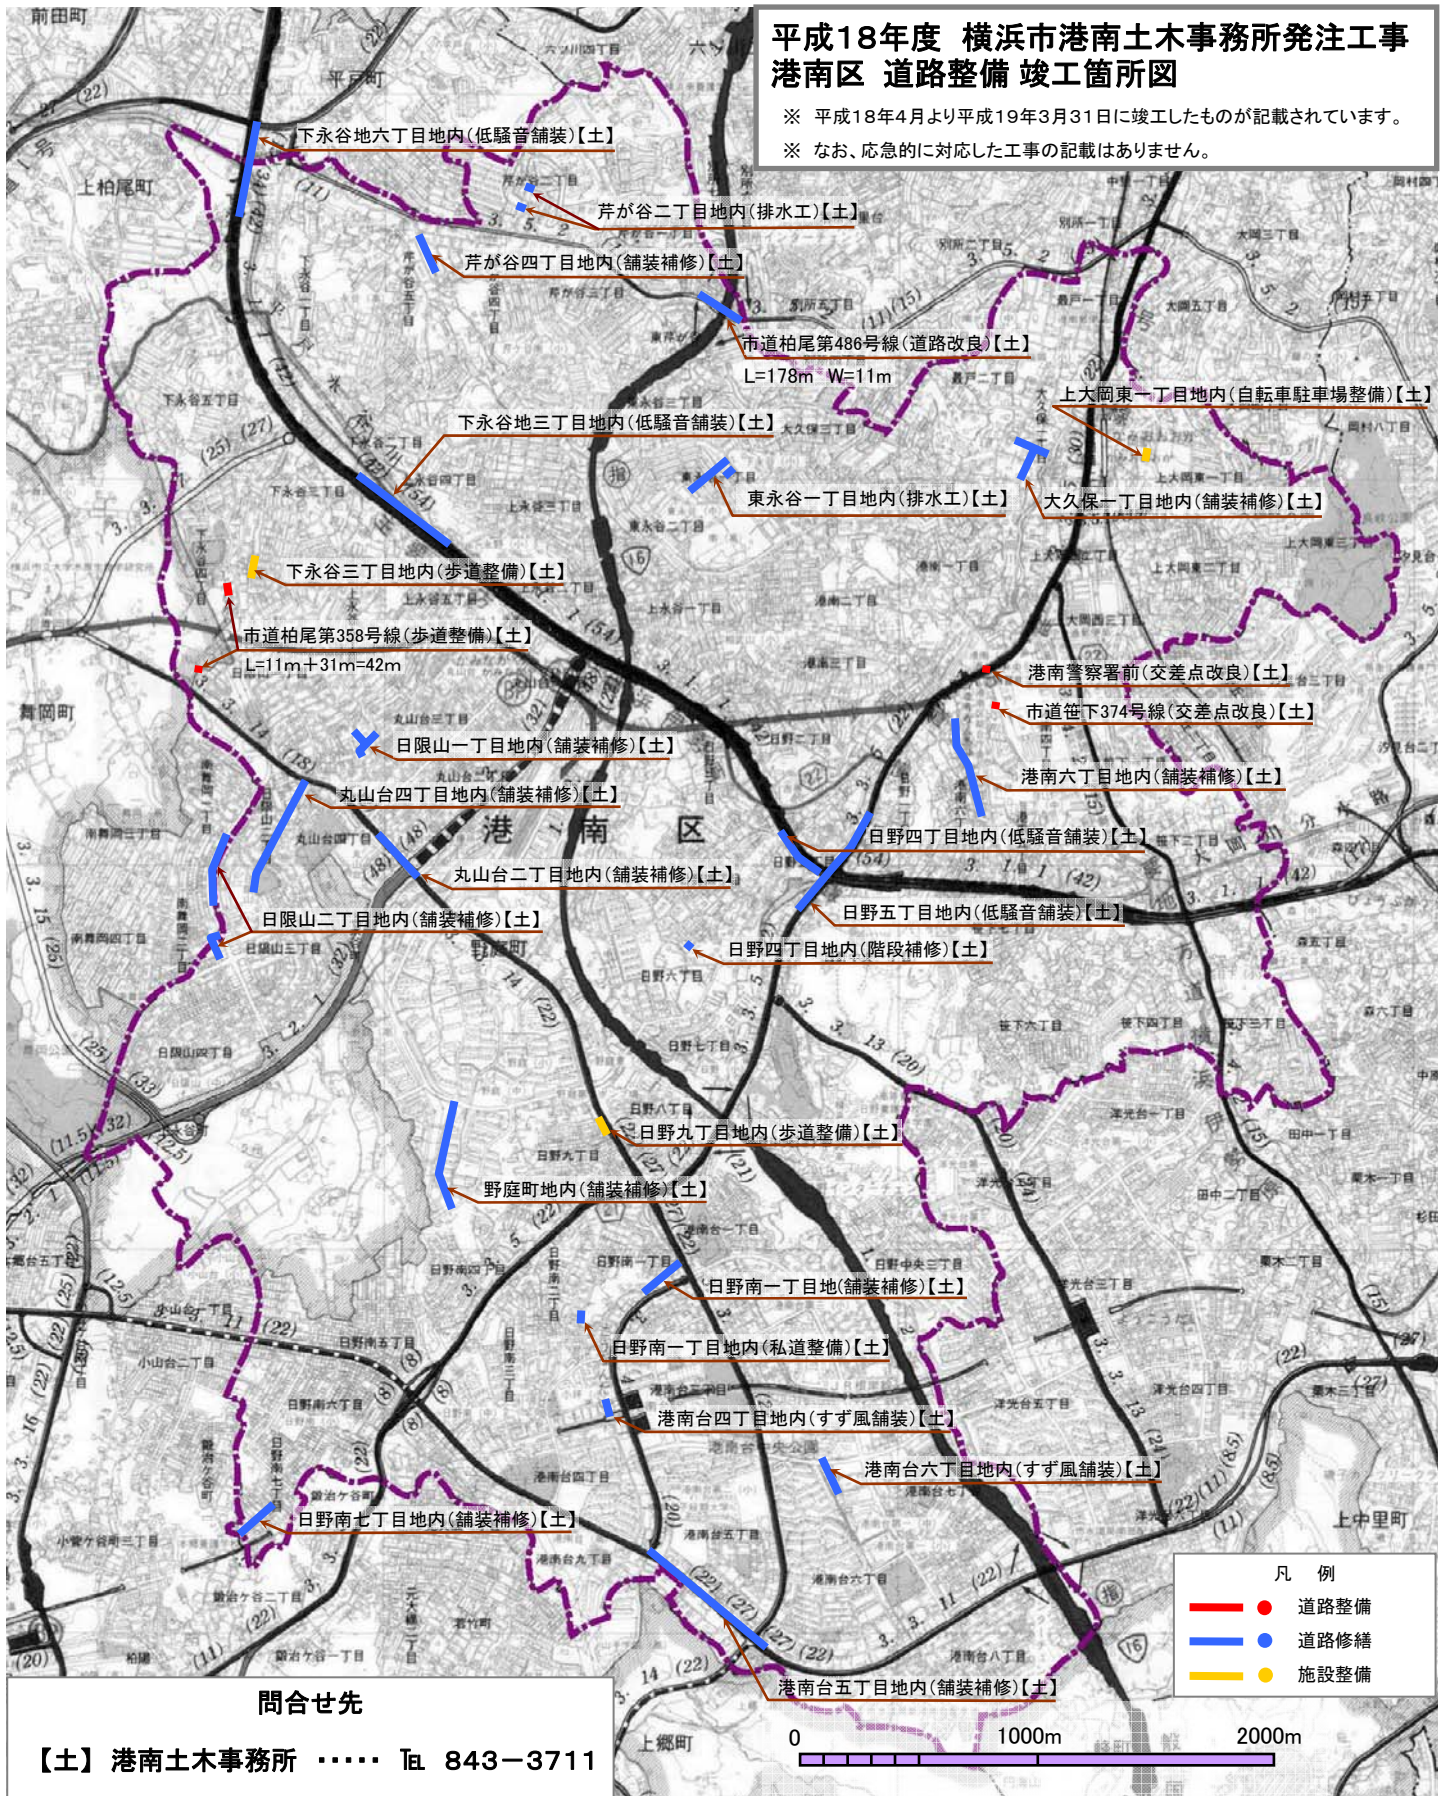

問合せ先

【土】 港南土木事務所 TEL 843-3711

- 凡 例
- 道路整備
 - 道路修繕
 - 施設整備

0 1000m 2000m