
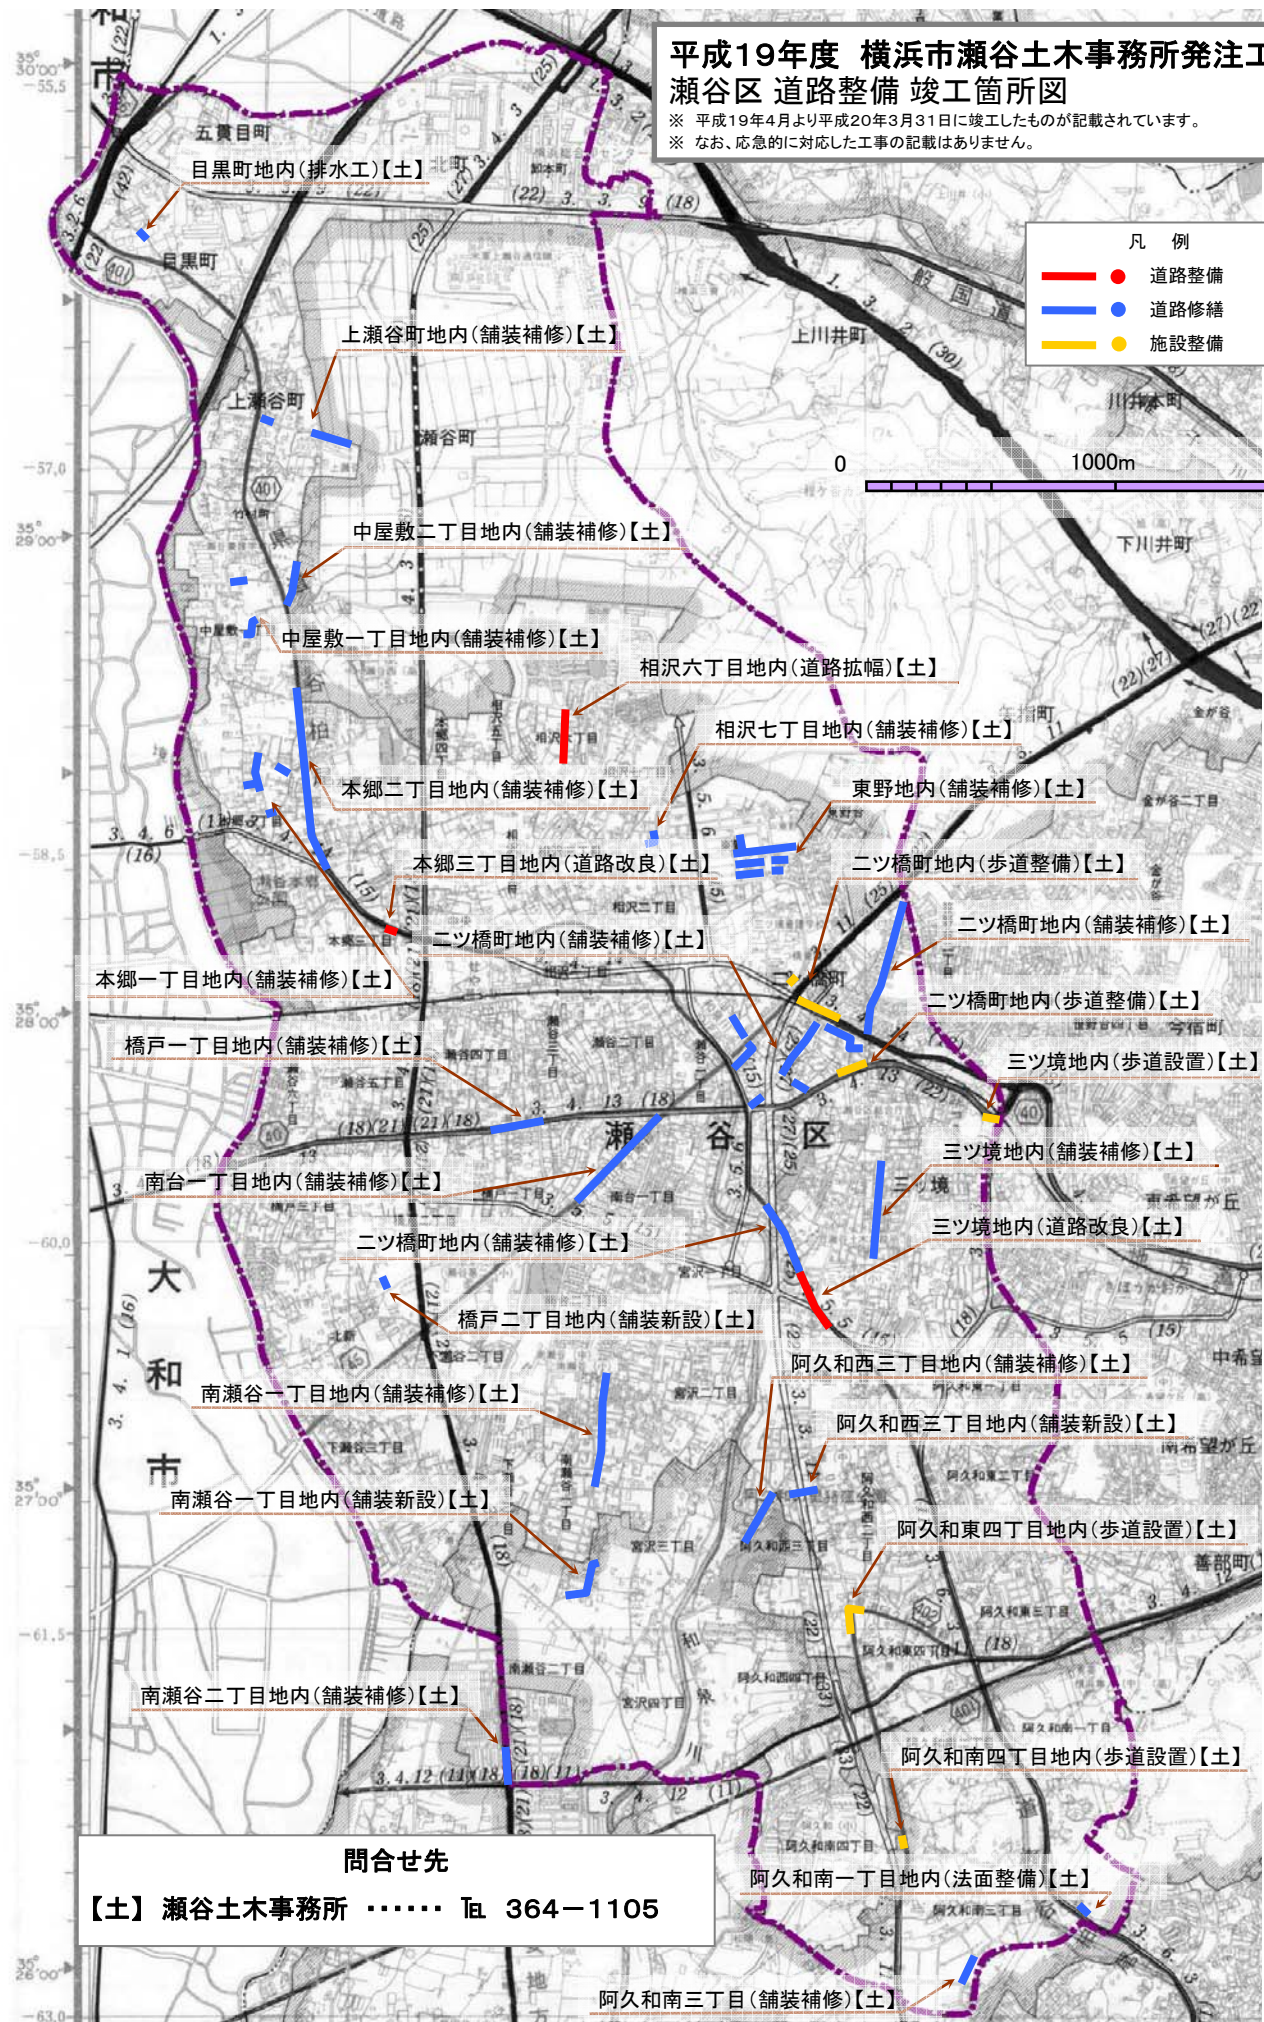


# 平成19年度 横浜市瀬谷土木事務所発注工事 瀬谷区 道路整備 竣工箇所図

※ 平成19年4月より平成20年3月31日に竣工したものが記載されています。  
※ なお、応急に対応した工事の記載はありません。

- 凡例
- 道路整備
  - 道路修繕
  - 施設整備

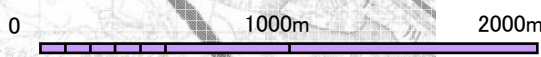

問合せ先  
【土】 瀬谷土木事務所 ..... Tel. 364-1105