


平成20年度 横浜市港南土木事務所発注工事 港南区 道路整備 竣工箇所図

※ 平成20年4月より平成21年3月31日に竣工したものが記載されています。
※ なお、応急に対応した工事の記載はありません。

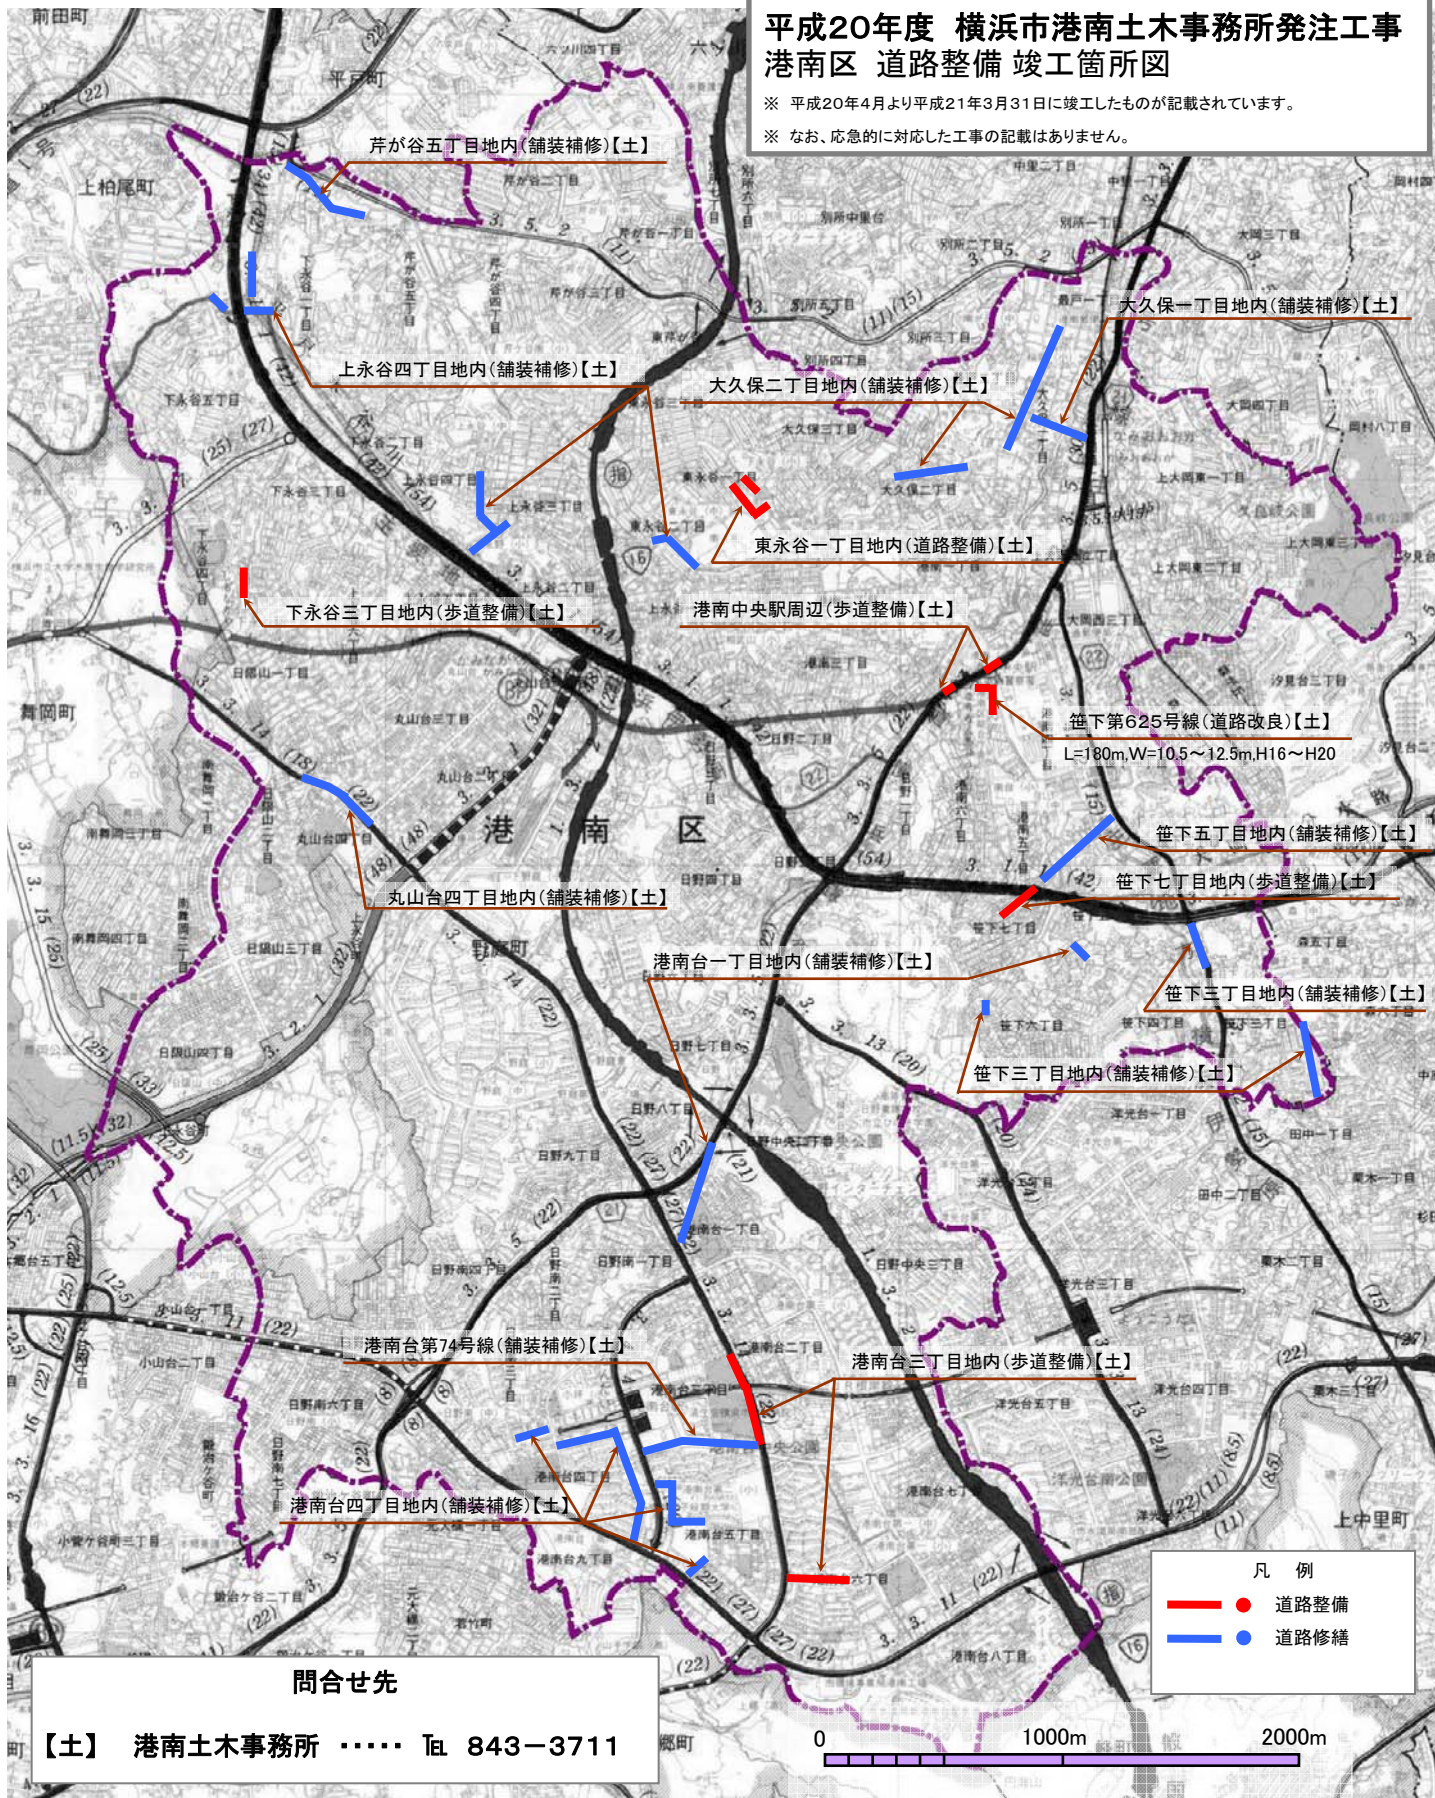

問合せ先

【土】 港南土木事務所 Tel 843-3711

