


平成20年度 横浜市戸塚土木事務所発注工事 戸塚区 道路整備 竣工箇所図

平成20年4月より平成21年3月31日に竣工したものが記載されています。
なお、応急に対応した工事の記載はありません。

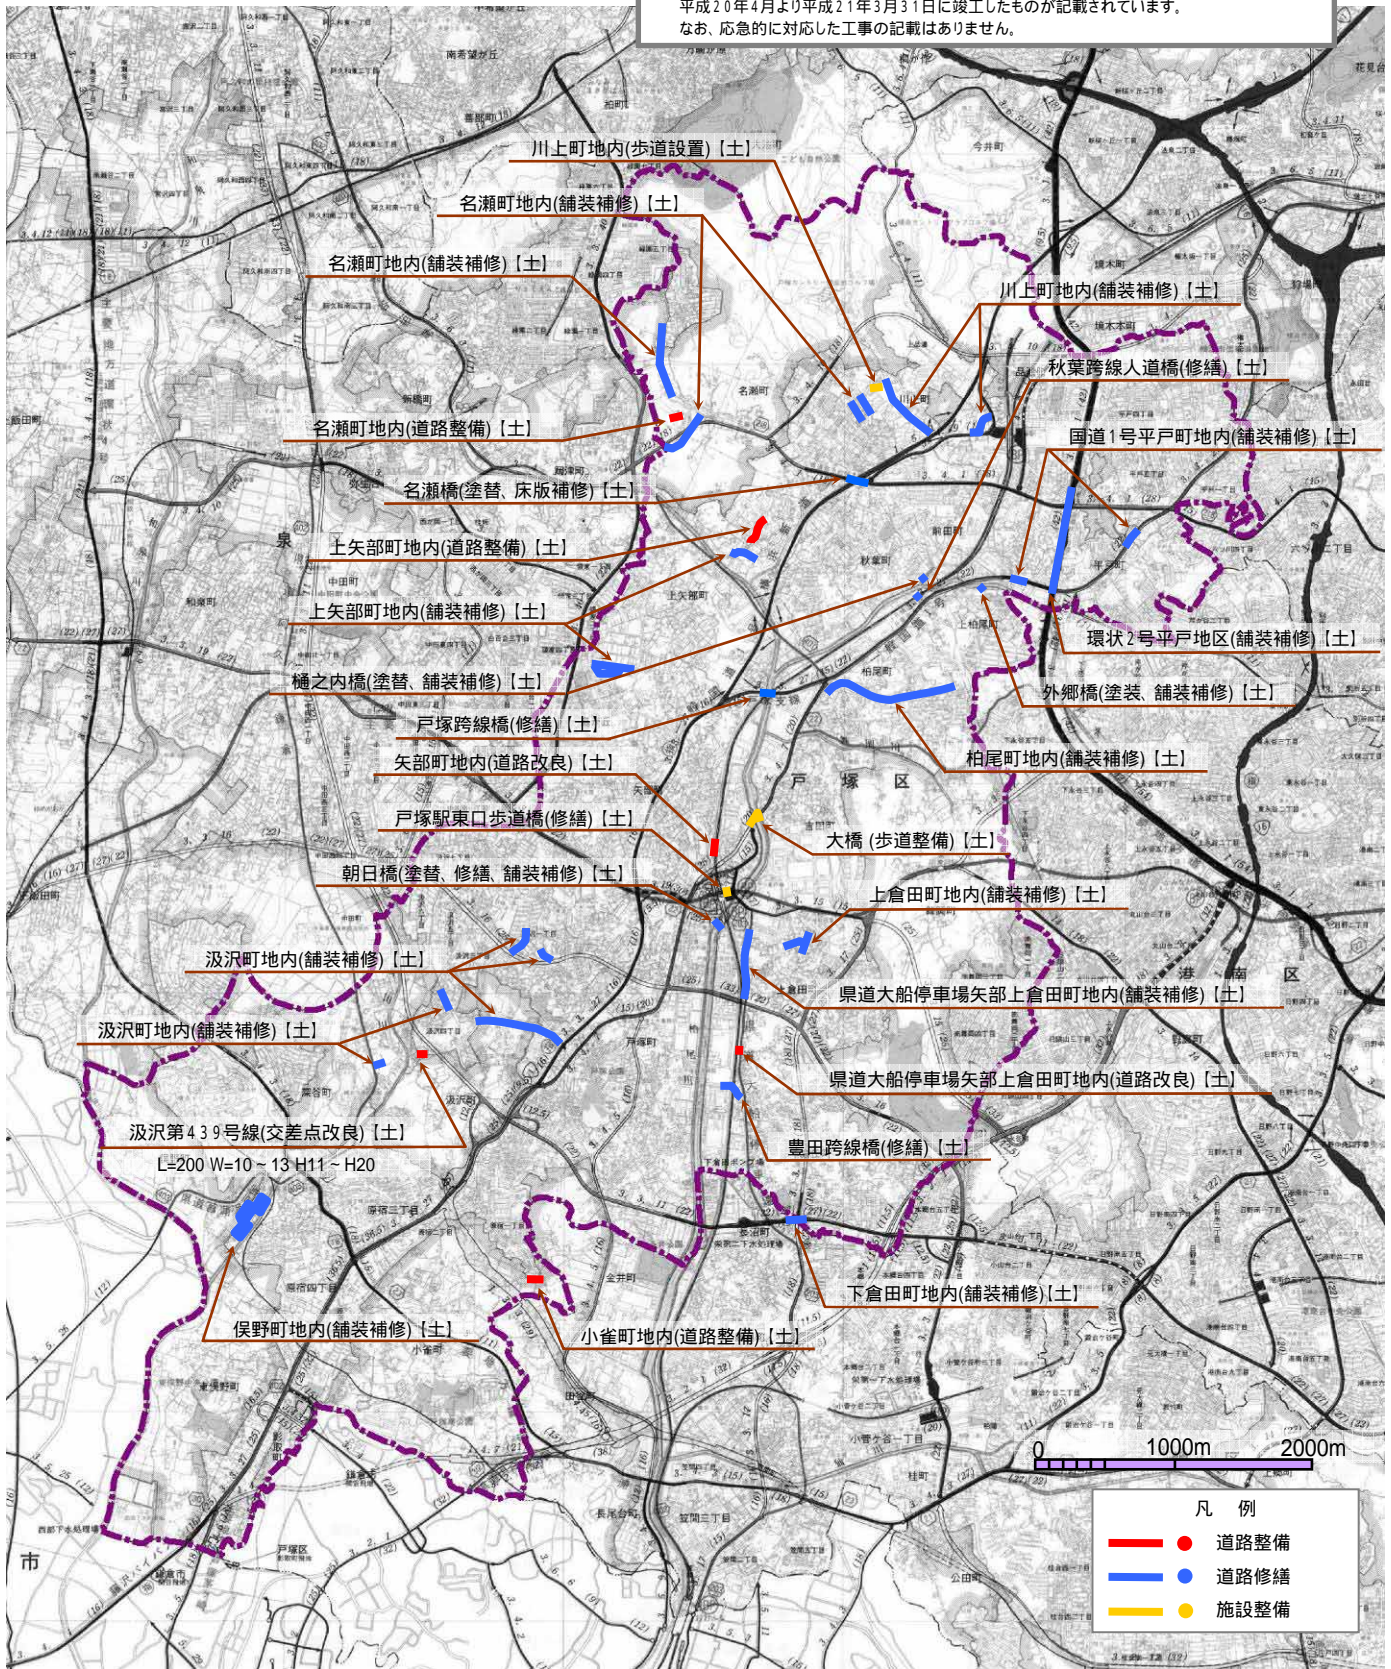

問合せ先
【土】 戸塚土木事務所 …… 881-1621