


# 平成21年度 横浜市道路局発注工事 港北区 道路整備 竣工箇所図

※ 平成21年4月より平成22年3月31日に竣工したものが記載されています。  
※ なお、応急に対応した工事の記載はありません。

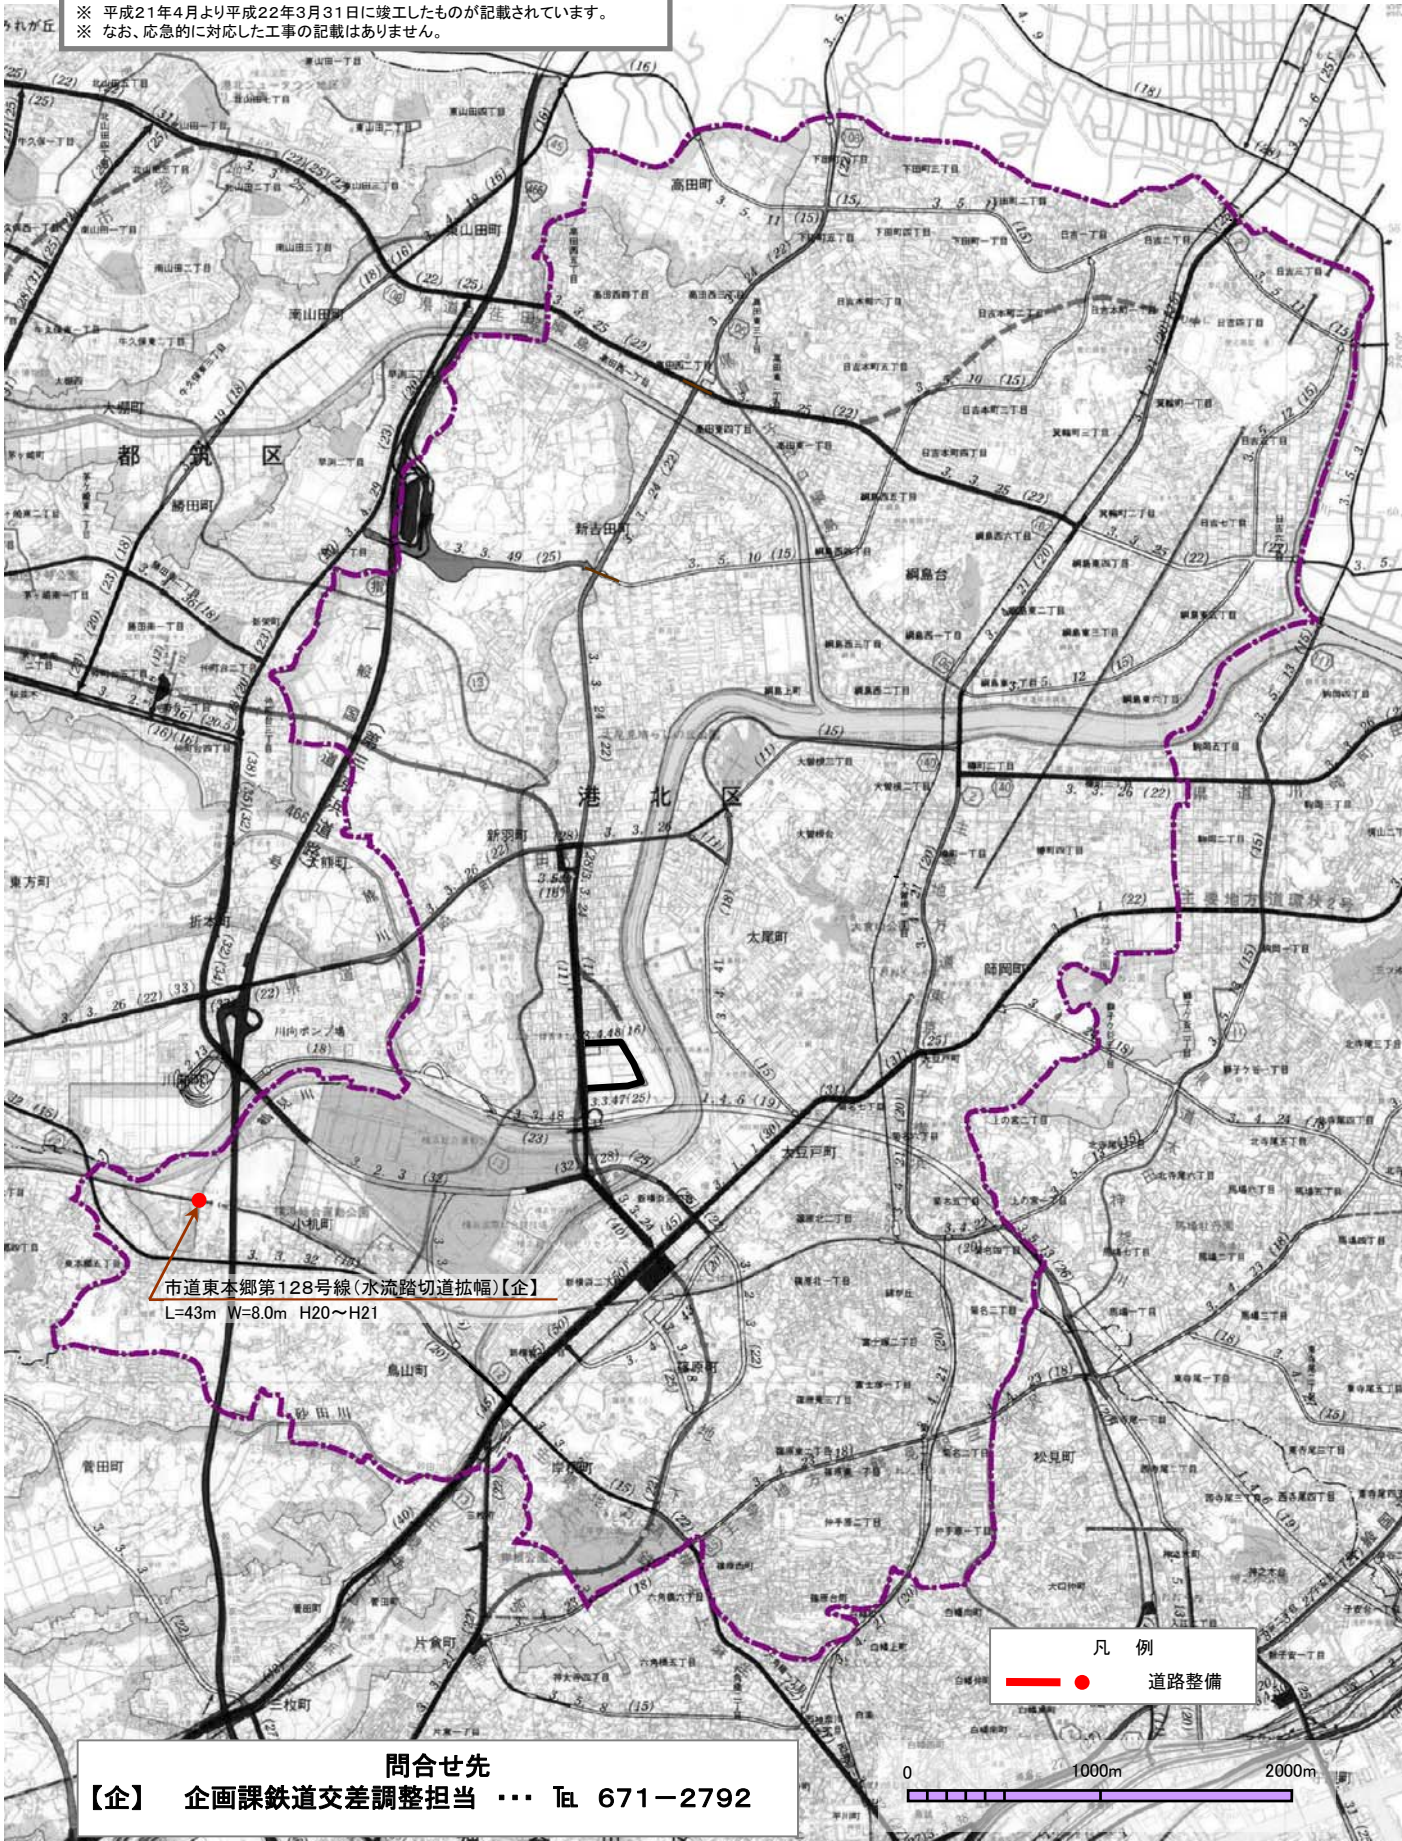

市道東本郷第128号線(水流踏切道拡幅)【企】  
L=43m W=8.0m H20~H21

凡 例  
—●— 道路整備

0 1000m 2000m

問合せ先  
【企】 企画課鉄道交差調整担当 … TEL 671-2792