


平成22年度 横浜市道路局発注工事 瀬谷区 道路整備 竣工箇所図

※ 平成22年4月1日から平成23年3月31日に竣工したものが記載されています。
※ なお、応急的に対応した工事の記載はありません。

凡 例
 施設整備

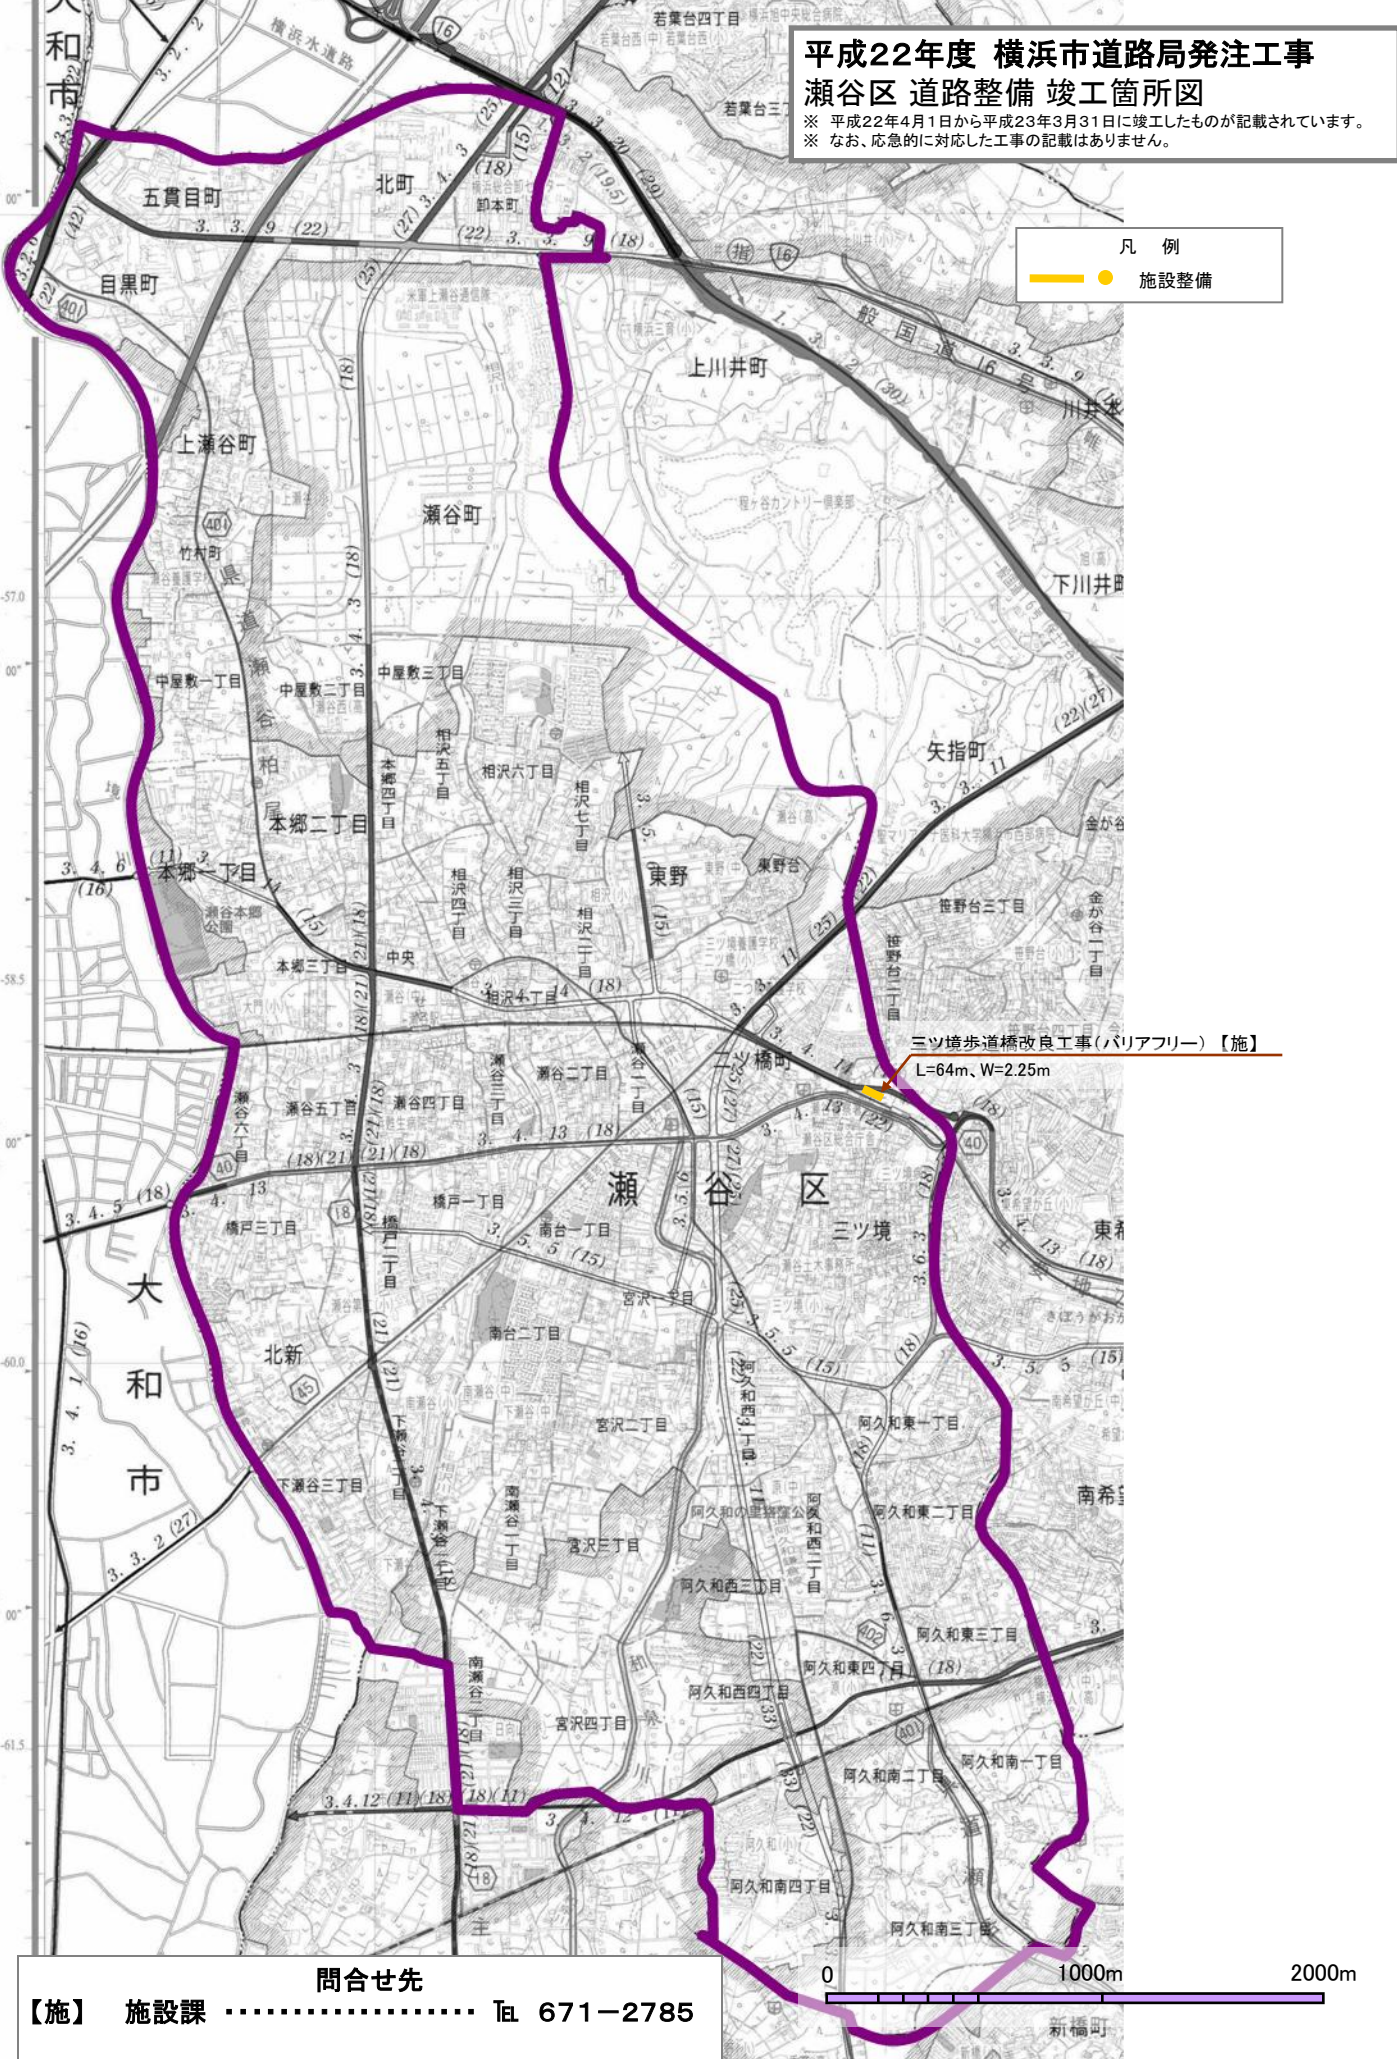

三ツ境歩道橋改良工事(バリアフリー)【施】
 L=64m、W=2.25m

問合せ先

【施】 施設課 TEL 671-2785

