


# 平成23年度 横浜市港北土木事務所発注工 事 港北区 道路整備 竣工箇所図

※ 整齐23年4月1日から平成24年3月31日に竣工したものが記載されています。

※ なお、応急的に対応した工事の記載はありません。

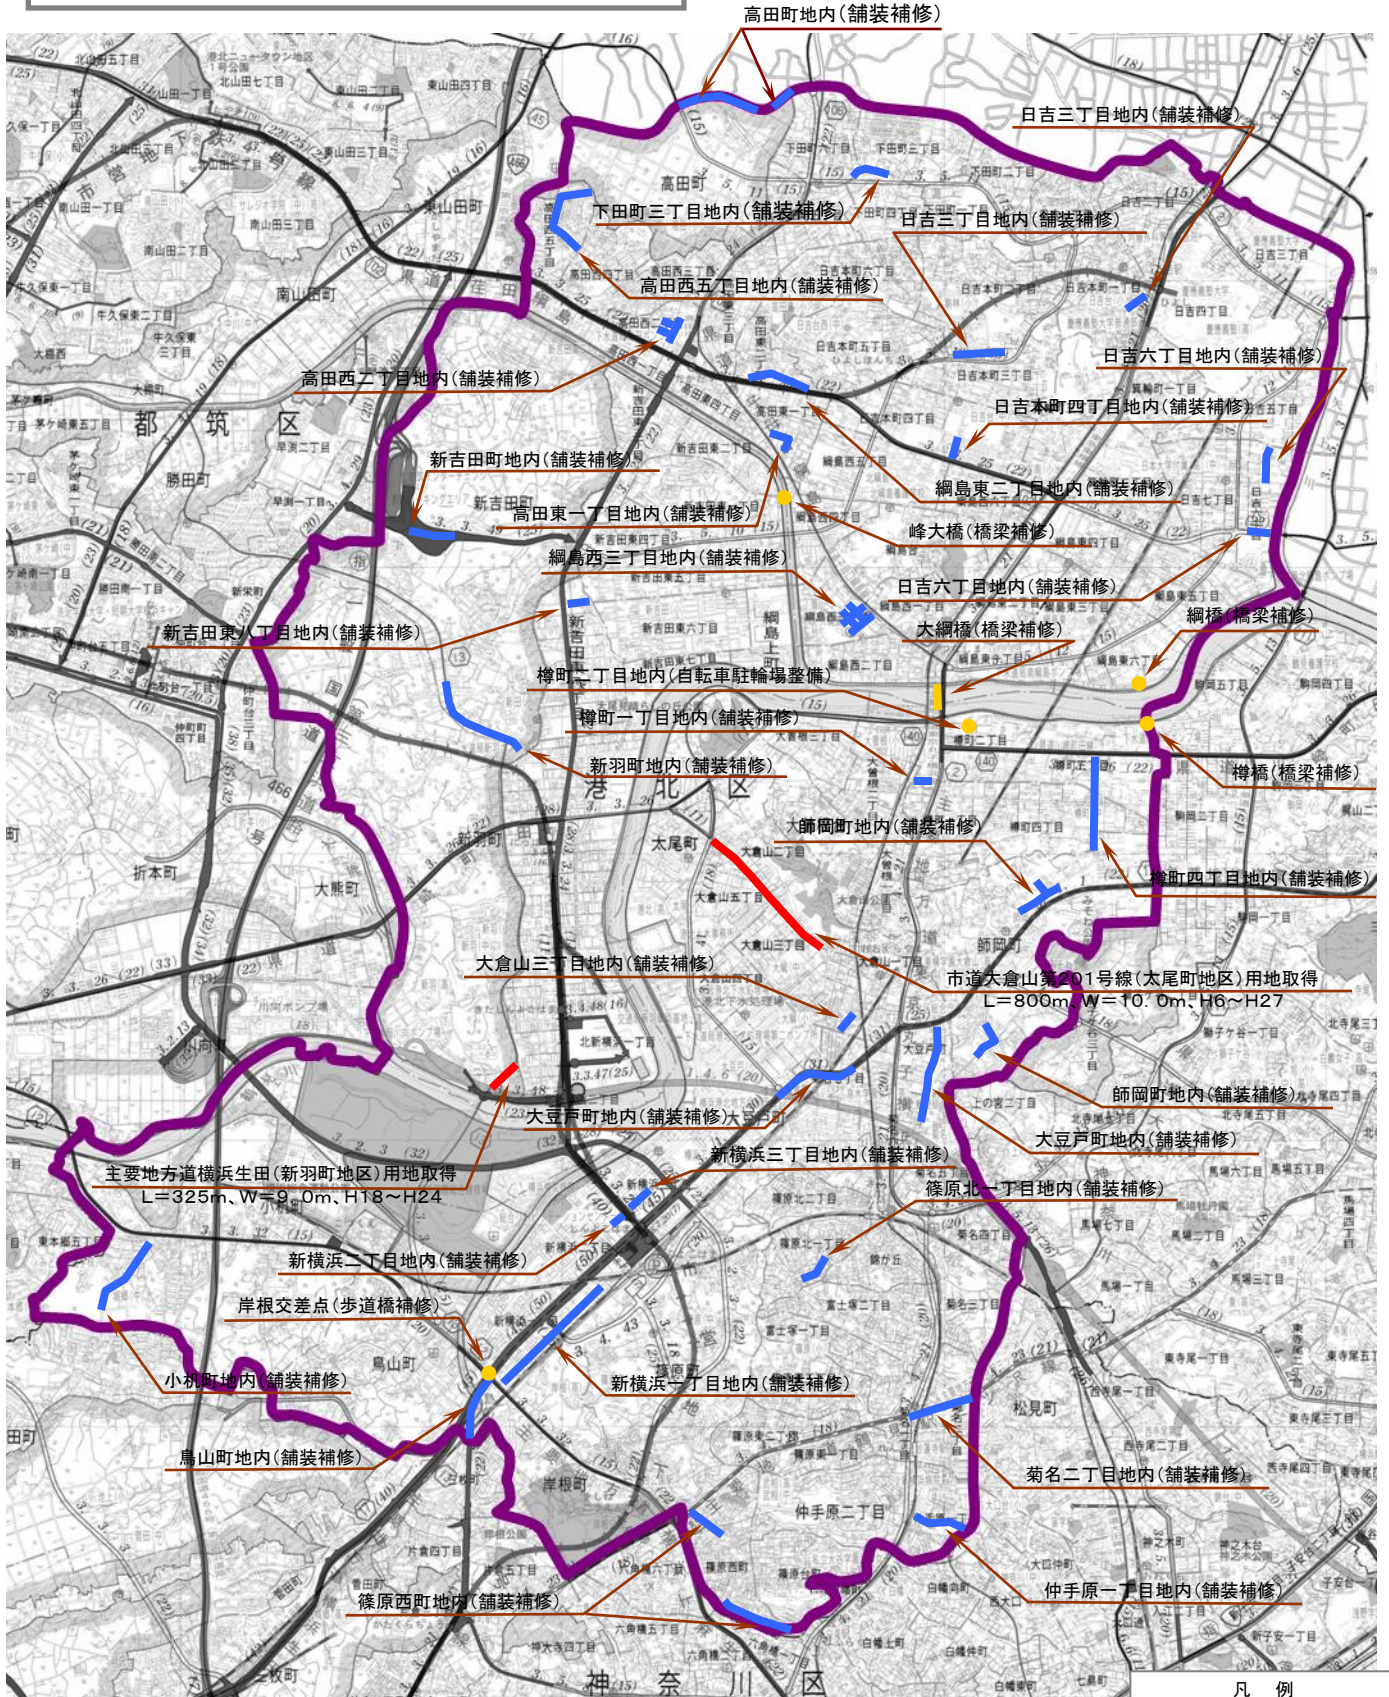

凡例

<span style="color: red;">—●—</span>	道路整備
<span style="color: blue;">—●—</span>	道路修繕
<span style="color: yellow;">—●—</span>	施設整備

問合せ先  
港北土木事務所 ..... TEL 531-7361

