
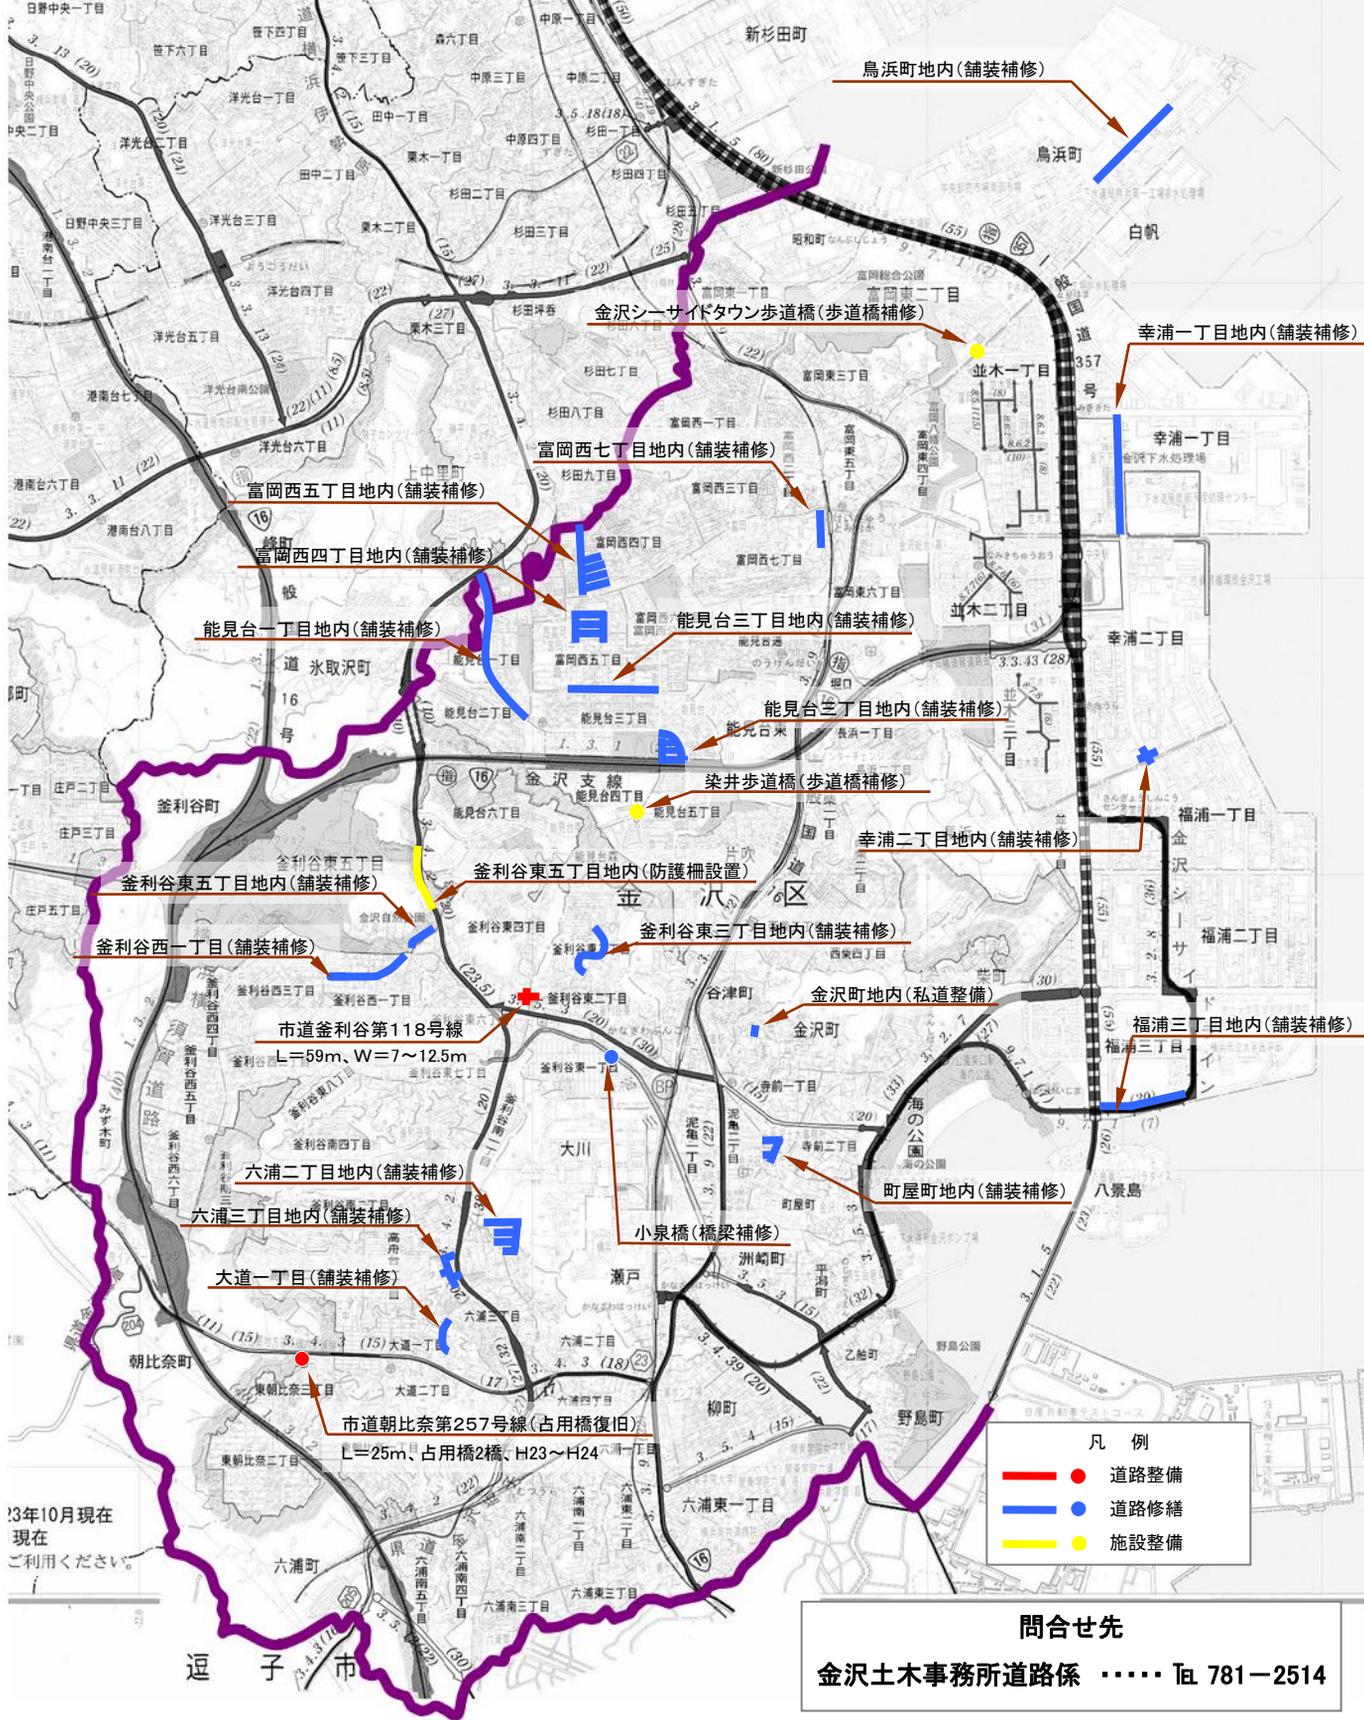


# 平成24年度 横浜市金沢土木事務所発注工事

## 金沢区 道路整備 竣工箇所図

※ 平成24年4月1日から平成25年3月31日に竣工したものが記載されています。  
 ※ なお、応急に対応した工事の記載はありません。

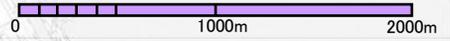

※3年10月現在  
 現在  
 ご利用ください。

凡 例	
<span style="color: red;">●</span>	道路整備
<span style="color: blue;">●</span>	道路修繕
<span style="color: yellow;">●</span>	施設整備

**問合せ先**  
 金沢土木事務所道路係 ..... Tel. 781-2514