


平成25年度 横浜市道路局発注工事 都筑区 道路整備 竣工箇所図

※ 平成25年4月1日から平成26年3月31日に竣工したものが記載されています。
※ なお、応急的に対応した工事の記載はありません。

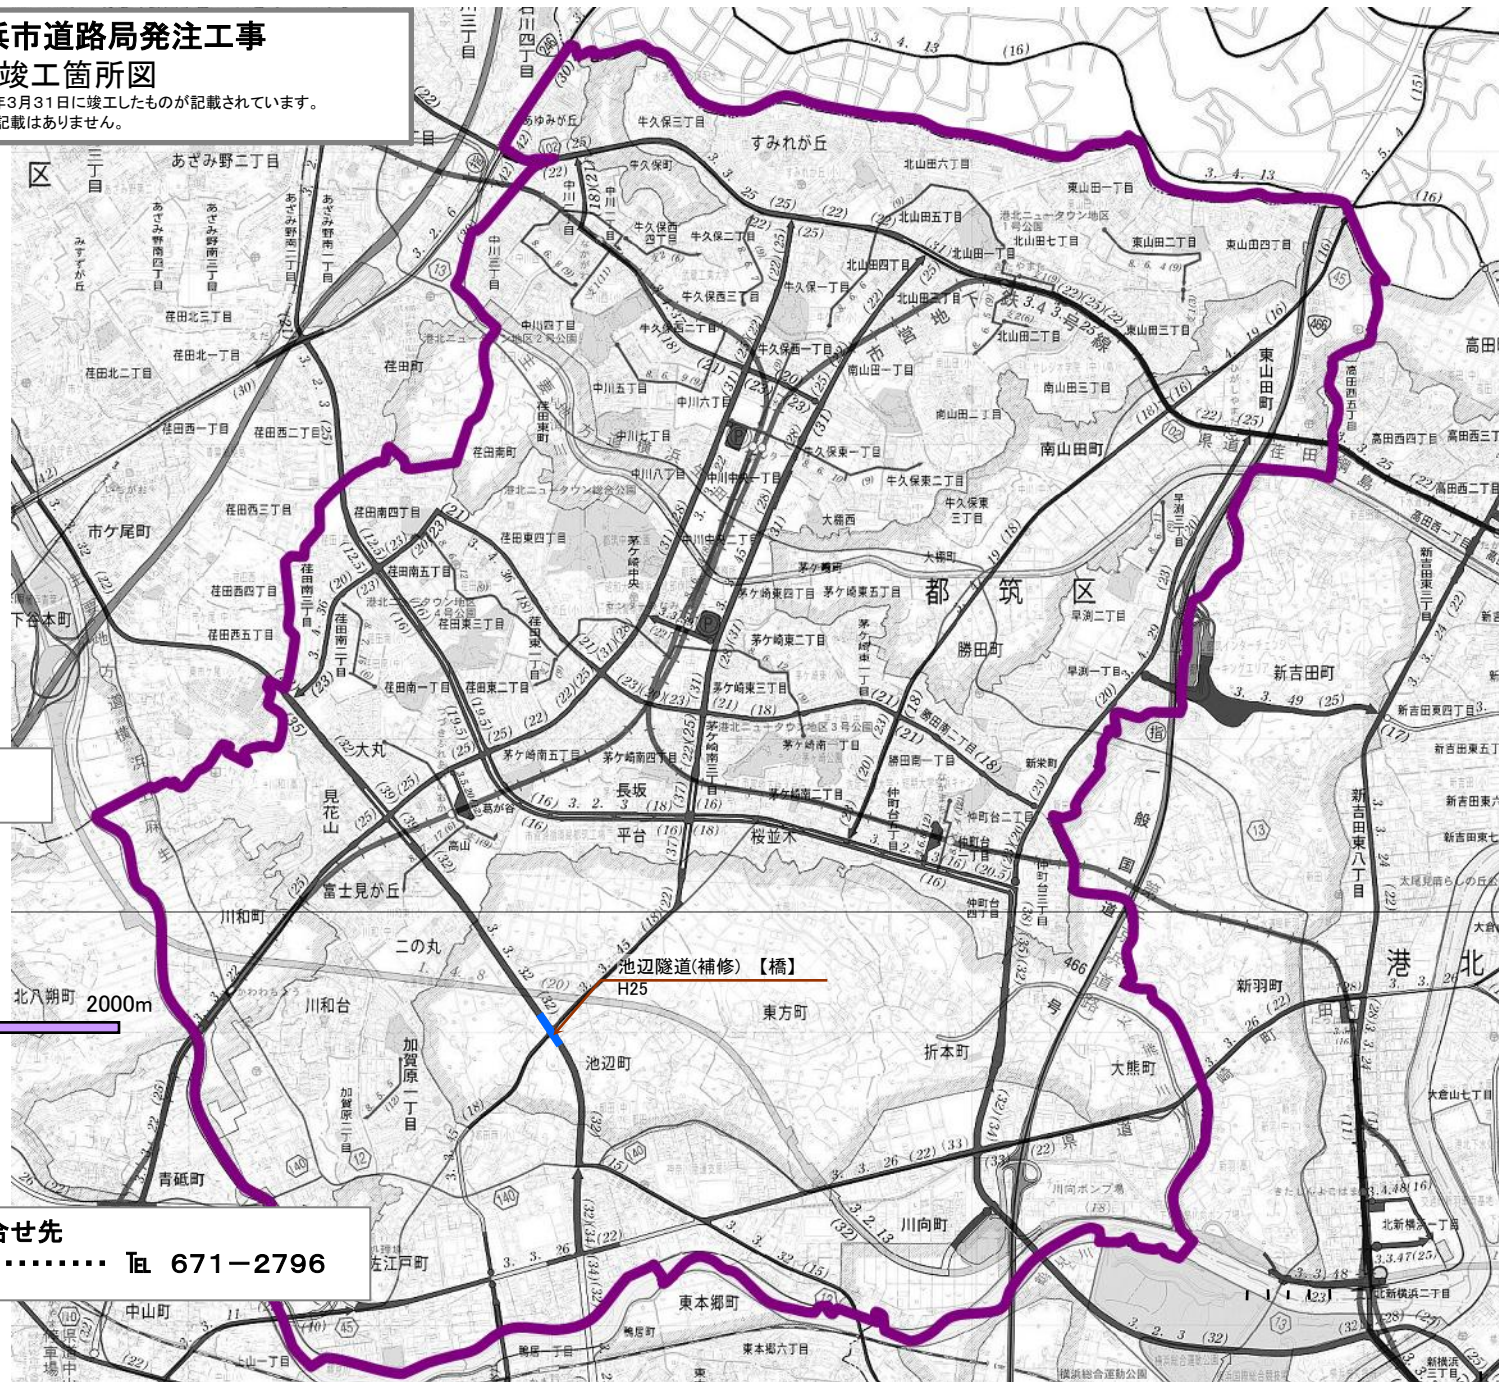

凡 例
● 道路修繕

0 1000m 2000m

【橋】 橋梁課 TEL 671-2796
問合せ先