


平成25年度 横浜市道路局発注工事

港南区 道路整備 竣工箇所図

※ 平成25年4月1日から平成26年3月31日に竣工したものが記載されています。
 ※ なお、応急に対応した工事の記載はありません。

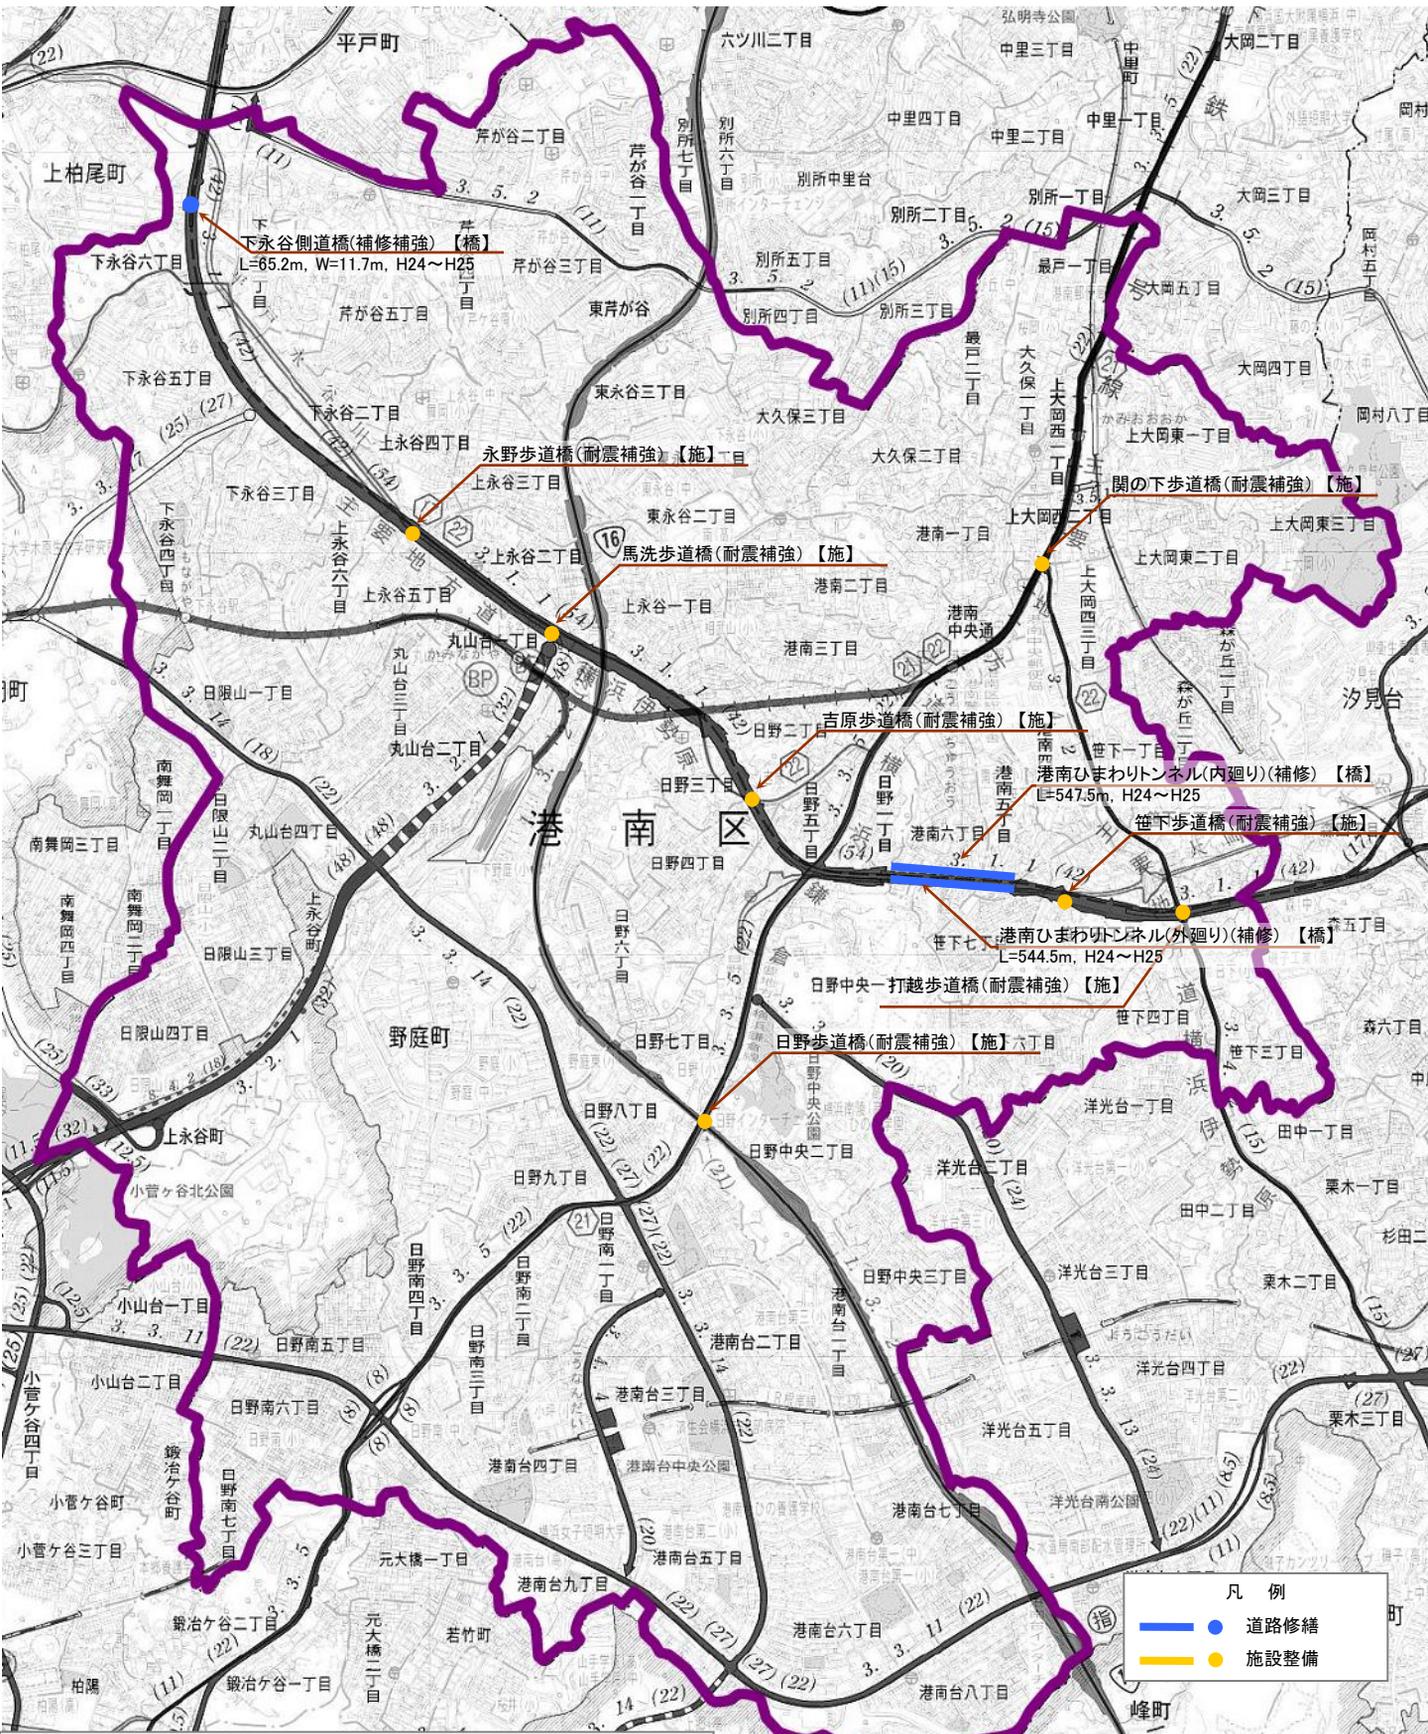

凡例

- 道路修繕
- 施設整備

問合せ先

【施】 施設課 TEL 671-2785
 【橋】 橋梁課 TEL 671-2796

