



# 平成25年度 横浜市港北土木事務所発注工事 港北区 道路整備 竣工箇所図

※ 平成25年4月から平成26年3月31日に竣工したものが記載されています。

※ なお、応急に対応した工事の記載はありません。

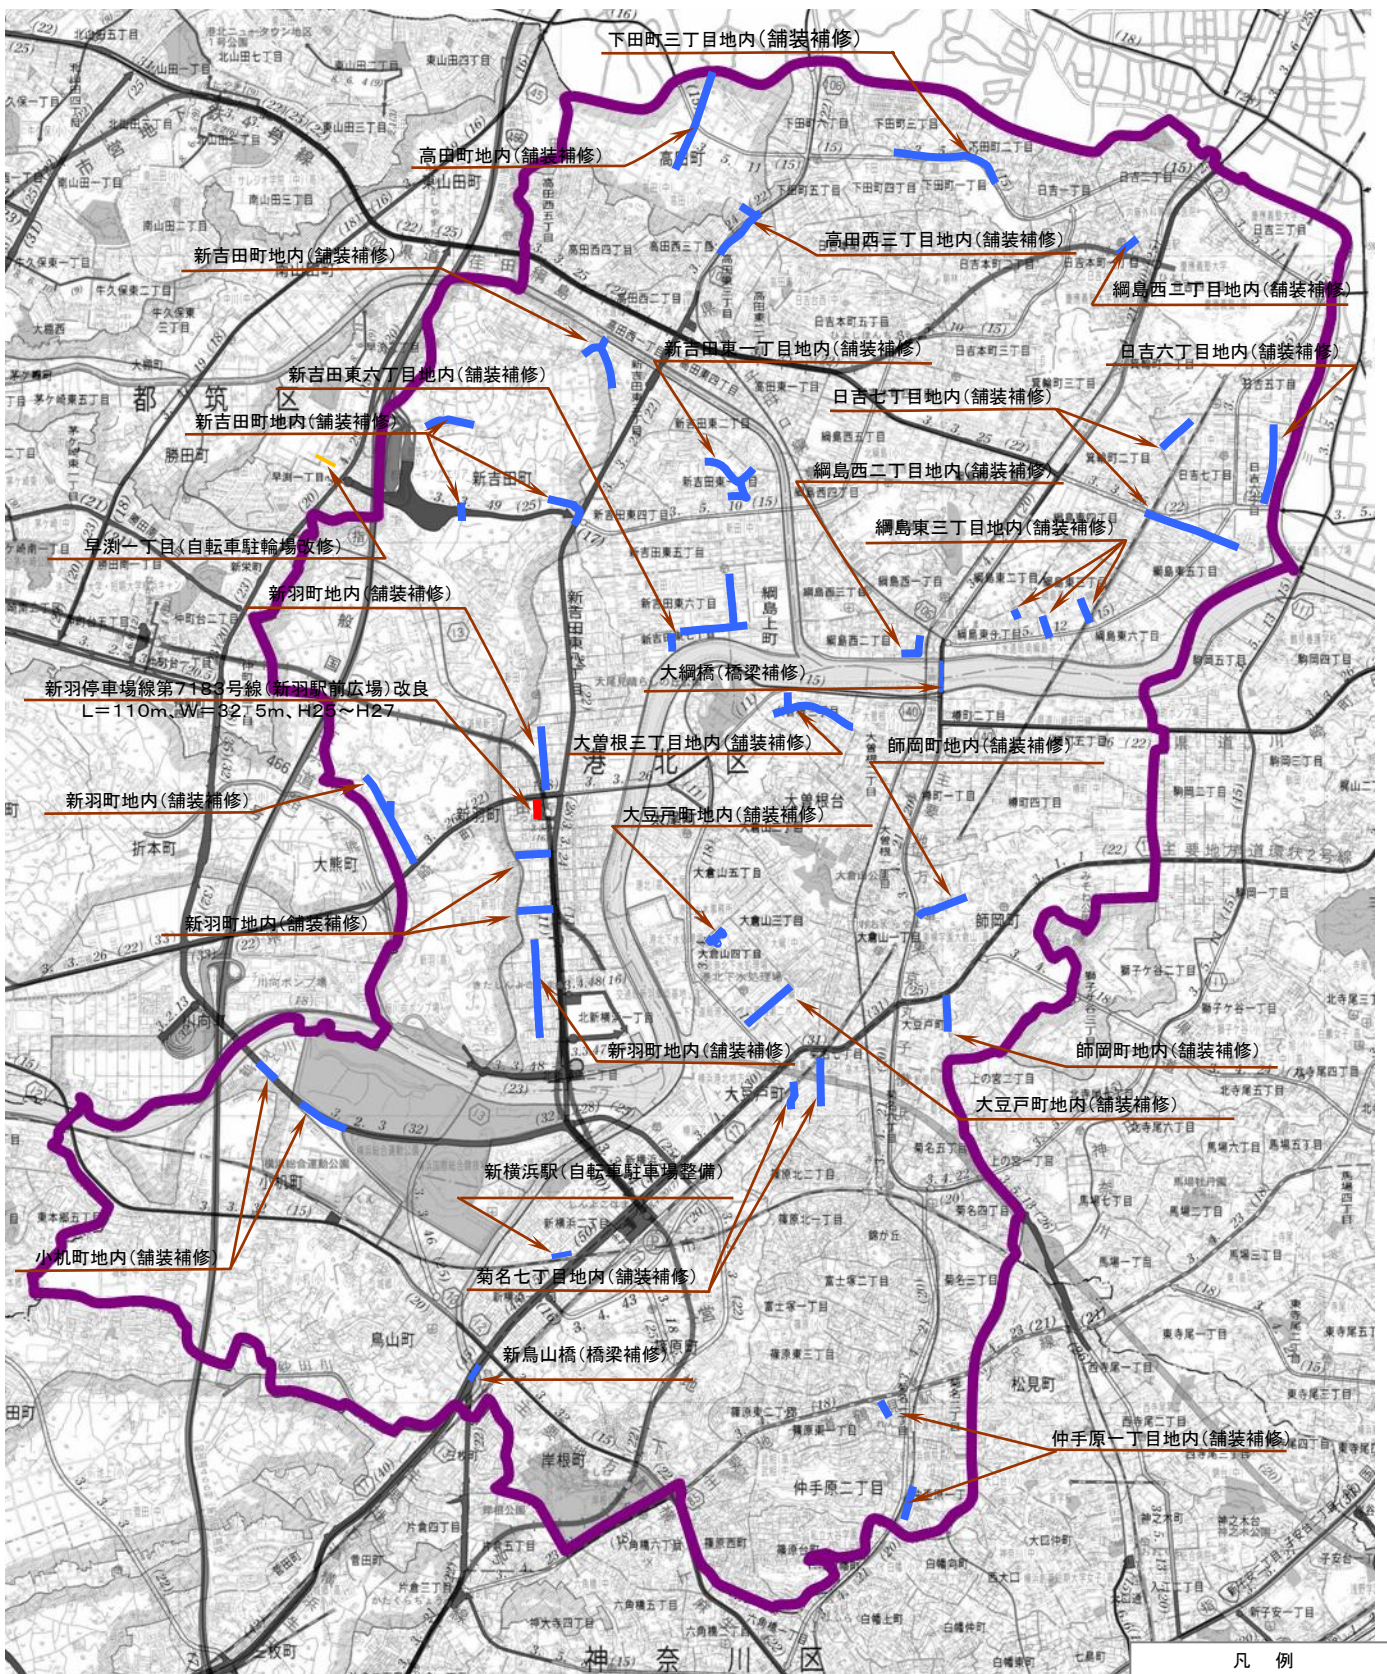

問合せ先  
港北土木事務所 ..... TEL 531-7361

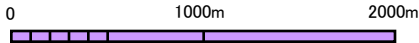

凡 例	
<span style="color: red;">—●—</span>	道路整備
<span style="color: blue;">—●—</span>	道路修繕
<span style="color: yellow;">—●—</span>	施設整備