


平成25年度 横浜市都筑土木事務所発注工事 都筑区 道路整備 竣工箇所図

※ 平成25年4月1日から平成26年3月31日に竣工したものが記載されています。
※ なお、応急に対応した工事の記載はありません。

問合せ先
都筑土木事務所 Tel 942-0606

- 凡 例
- 道路整備
 - 道路修繕
 - 施設整備

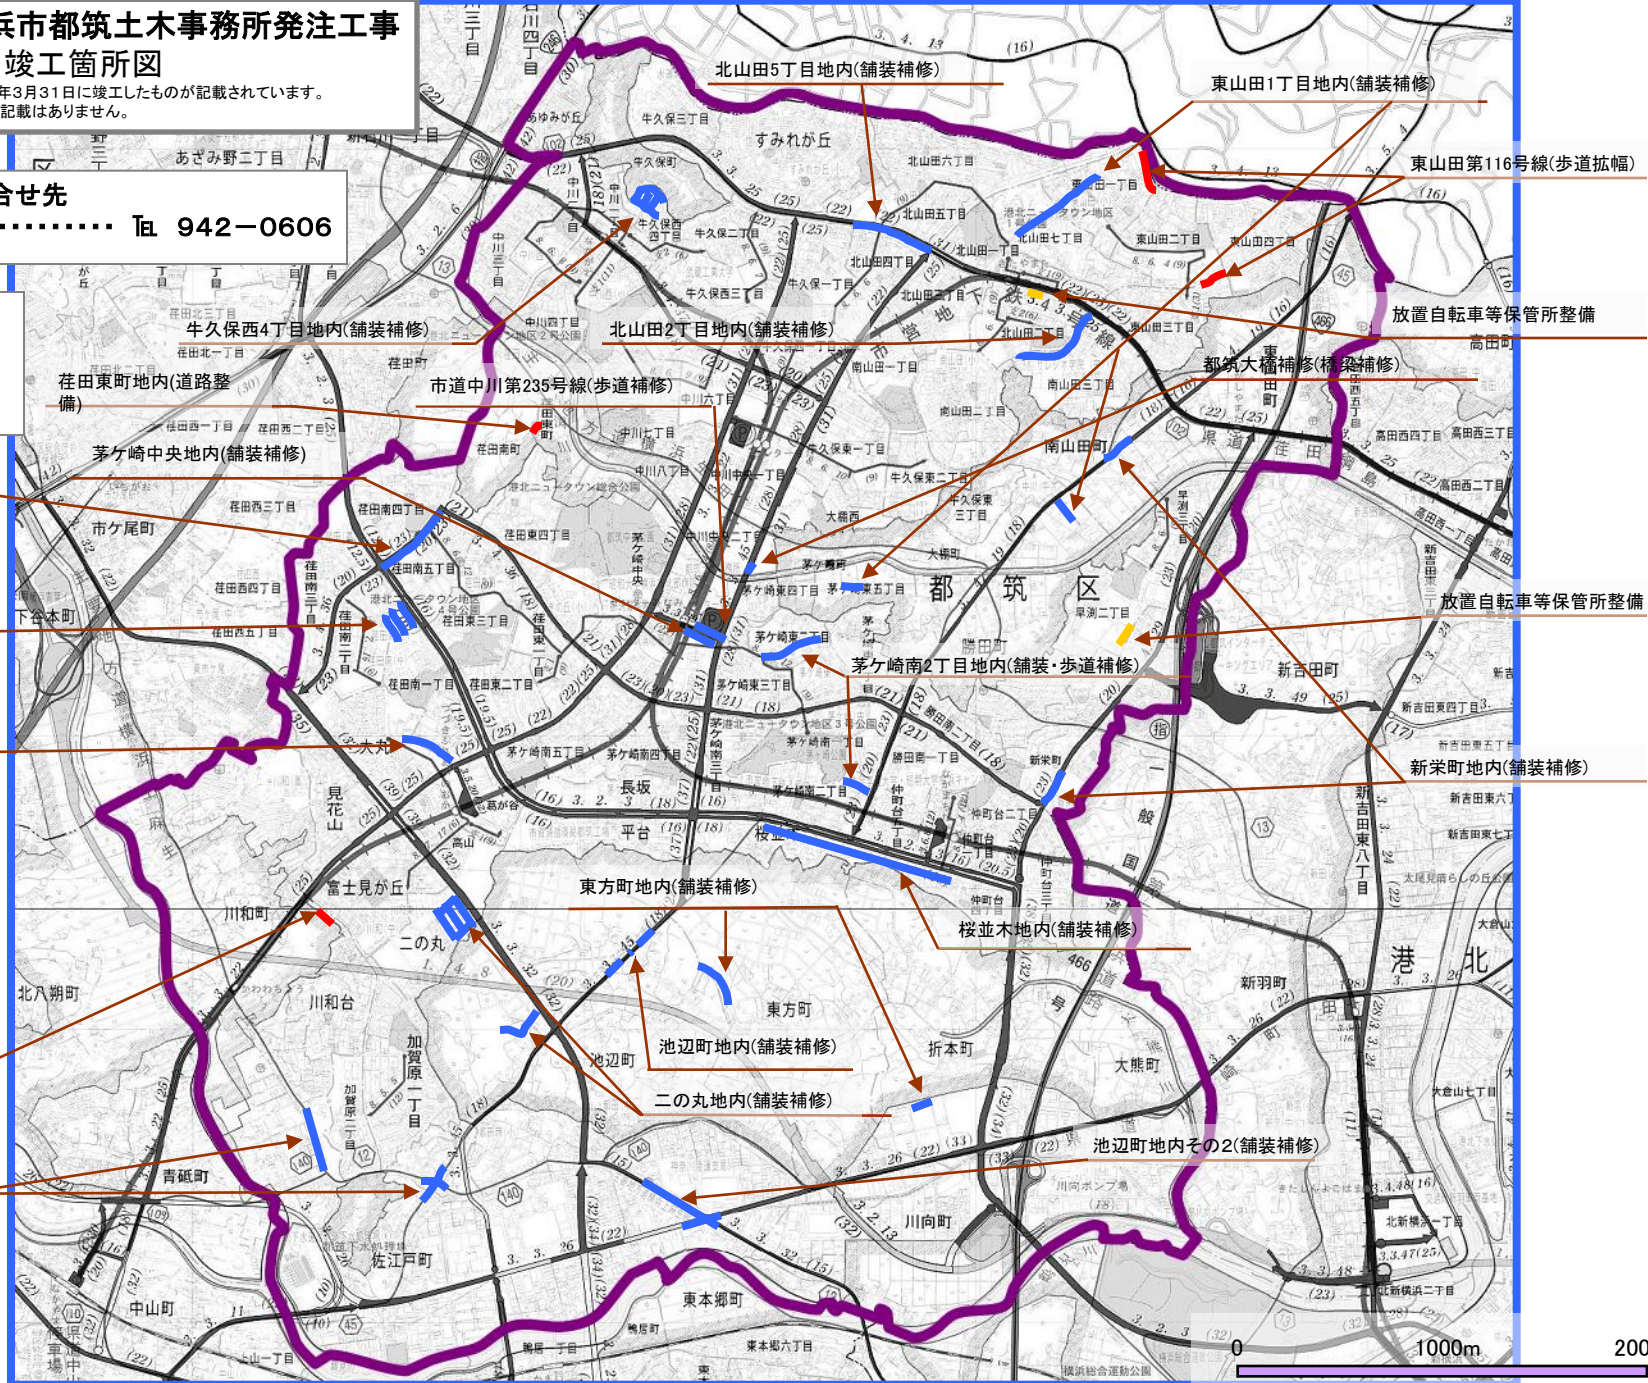

荏田南4丁目地内(舗装補修)

荏田南2丁目地内(舗装補修)

荏田南1丁目地内(舗装補修)

市道池辺第258号線(歩道拡幅)

佐江戸町地内(舗装補修)

北

