

# 平成26年度 横浜市道路局所管 金沢区 道路整備しゅん工箇所図


※ 平成26年4月1日から平成27年3月31日にしゅん工したものが記載されています。  
※ なお、応急に対応した工事の記載はありません。

問合せ先

【施】	施設課	.....	Tel 671-2785
【建】	建設課	.....	Tel 671-2282
【橋】	橋梁課	.....	Tel 671-2796
【企】	企画課鉄道交差調整担当	...	Tel 671-2792

凡 例

- 道路整備
- 道路修繕
- 施設整備

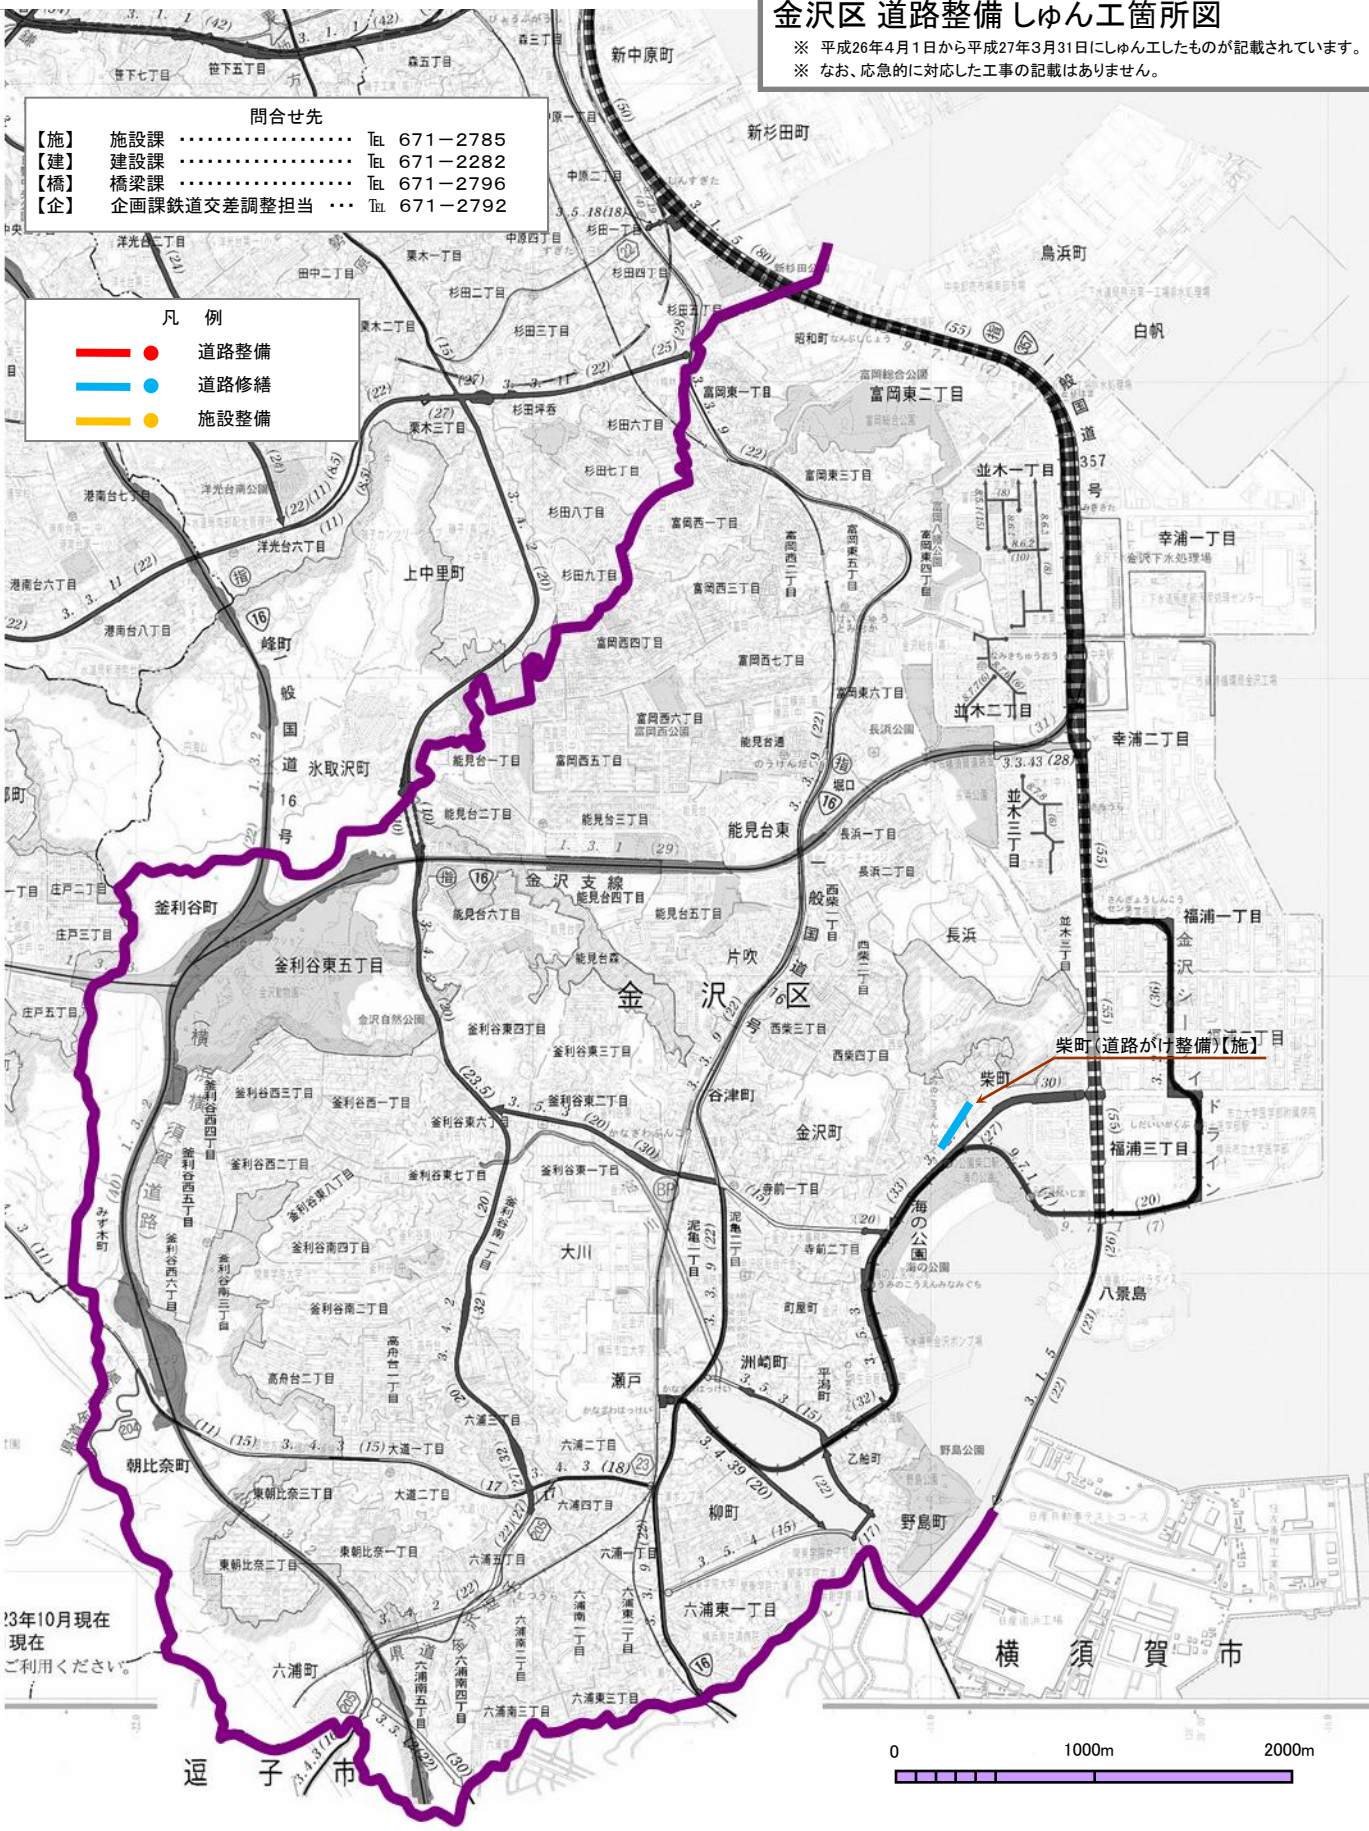

柴町(道路がけ整備)【施】

