


平成26年度 横浜市道路局所管 中区 道路整備しゅん工箇所図

※ 平成26年4月1日から平成27年3月31日にしゅん工したものが記載されています。
※ なお、応急的に対応した工事の記載はありません。

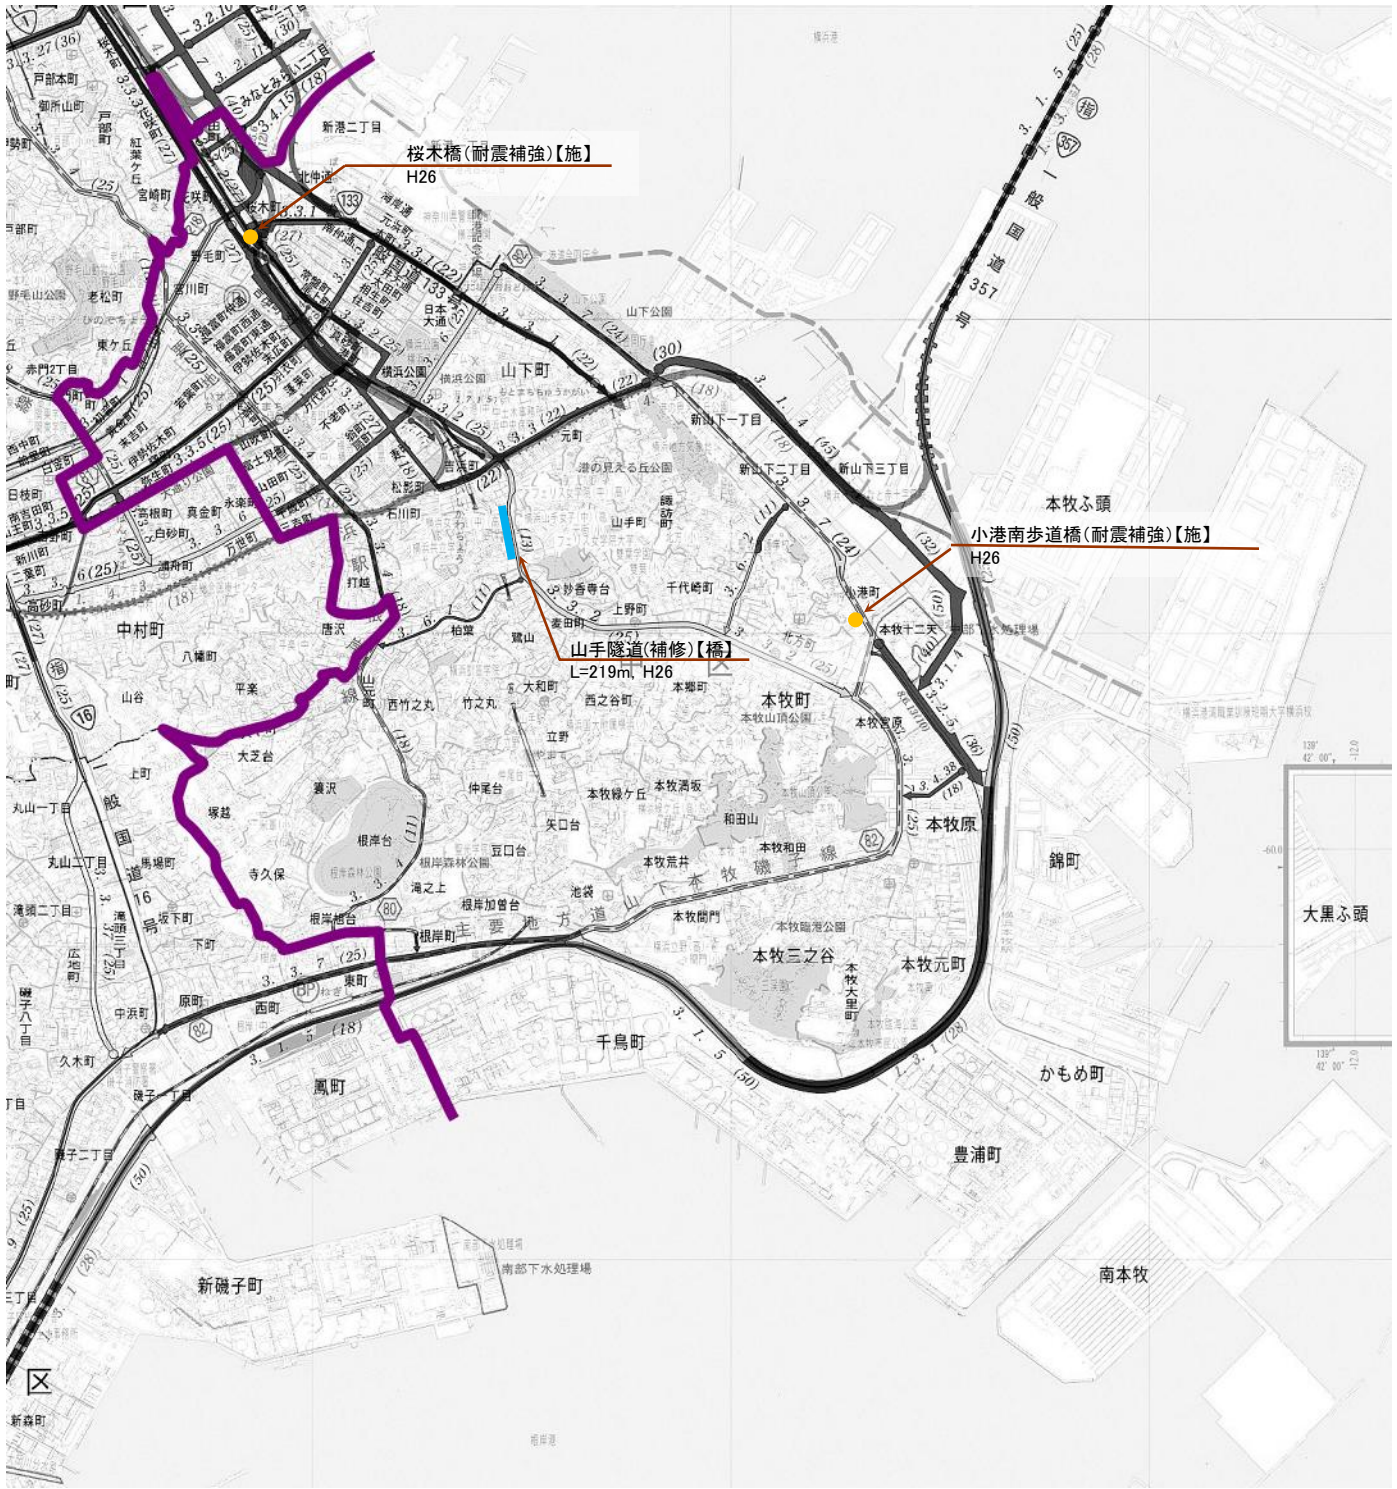

問合せ先	
【施】 施設課 Tel. 671-2785
【建】 建設課 Tel. 671-2282
【橋】 橋梁課 Tel. 671-2796
【企】 企画課鉄道交差調整担当 Tel. 671-2792

凡 例	
—●—	道路整備
—●—	道路修繕
—●—	施設整備