


# 平成26年度 横浜市青葉土木事務所所管 青葉区 道路整備しゅん工箇所図

※ 平成26年4月1日から平成27年3月31日にしゅん工したものが記載されています。  
※ なお、応急に対応した工事の記載はありません。

問合せ先  
青葉土木事務所 ..... Tel 971-2300

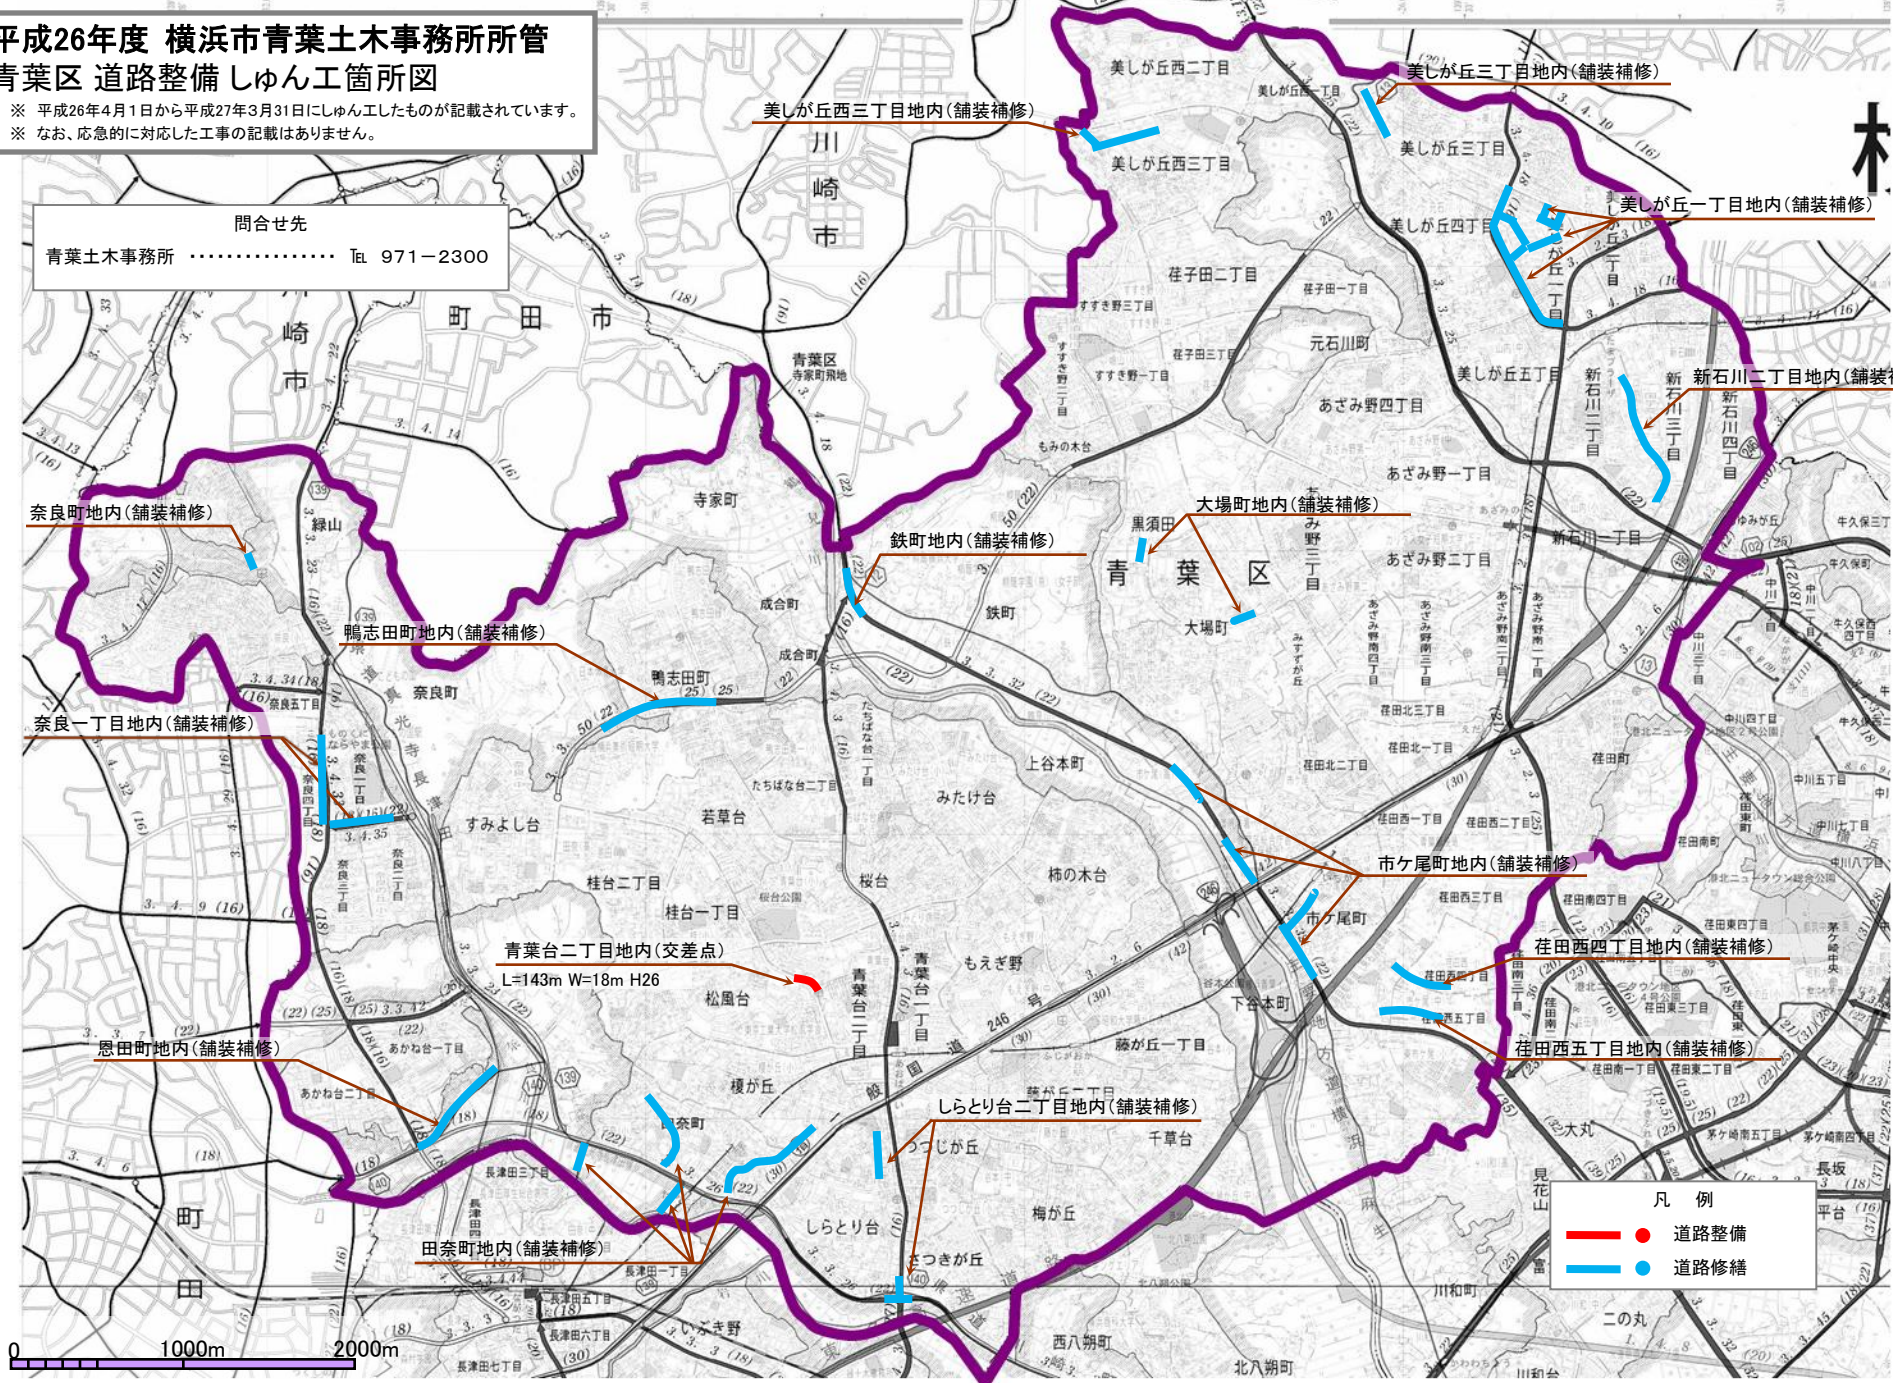

<span style="color: red;">—●—</span>	道路整備
<span style="color: blue;">—●—</span>	道路修繕

青葉台二丁目内(交差点)  
L=143m W=18m H26

0 1000m 2000m