


# 平成26年度 横浜市戸塚土木事務所所管 戸塚区 道路整備しゅん工箇所図

※ 平成26年4月1日から平成27年3月31日にしゅん工したものが記載されています。  
※ なお、応急に対応した工事の記載はありません。

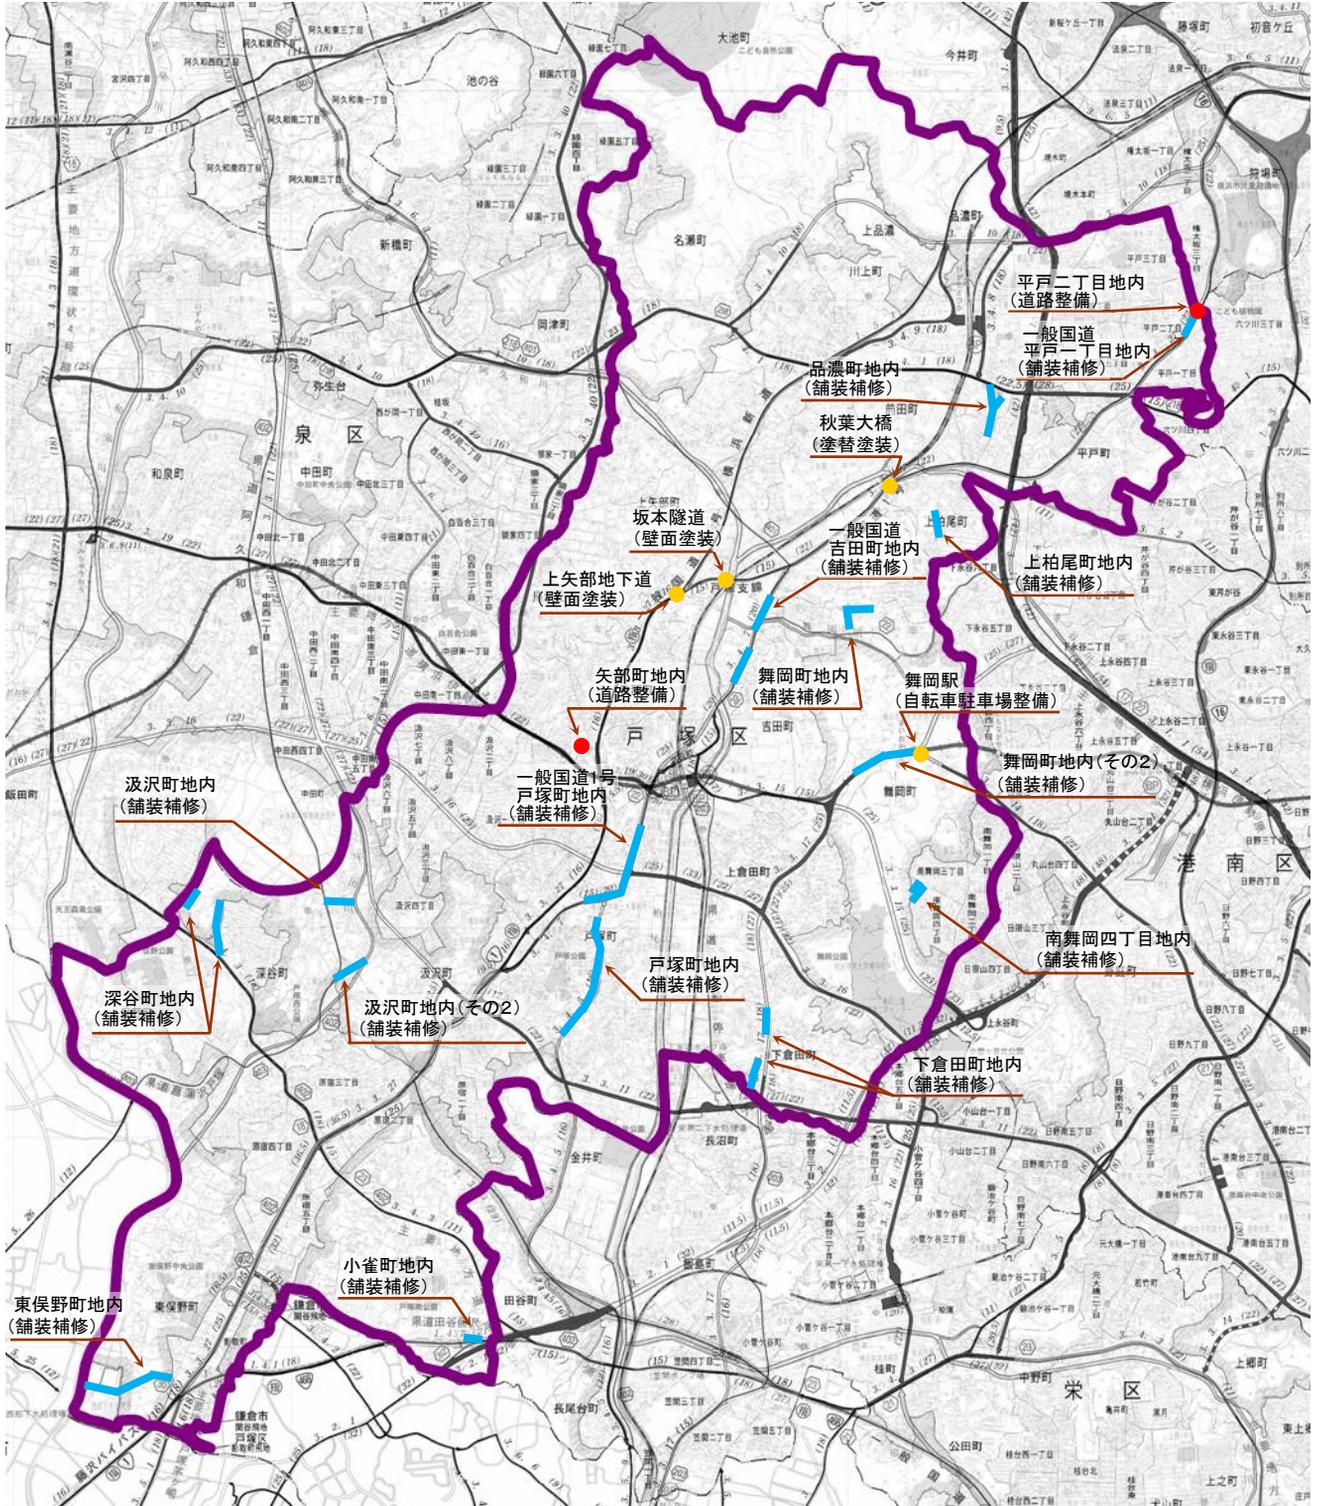

0 1000m 2000m

凡例	
● (Red)	道路整備
● (Blue)	道路修繕
● (Yellow)	施設整備

問合せ先

戸塚土木事務所 ..... TEL 881-1621