


# 平成26年度 横浜市栄土木事務所所管 栄区 道路整備しゅん工箇所図

※ 平成26年4月1日から平成27年3月31日にしゅん工したものが記載されています。  
※ なお、応急に対応した工事の記載はありません。

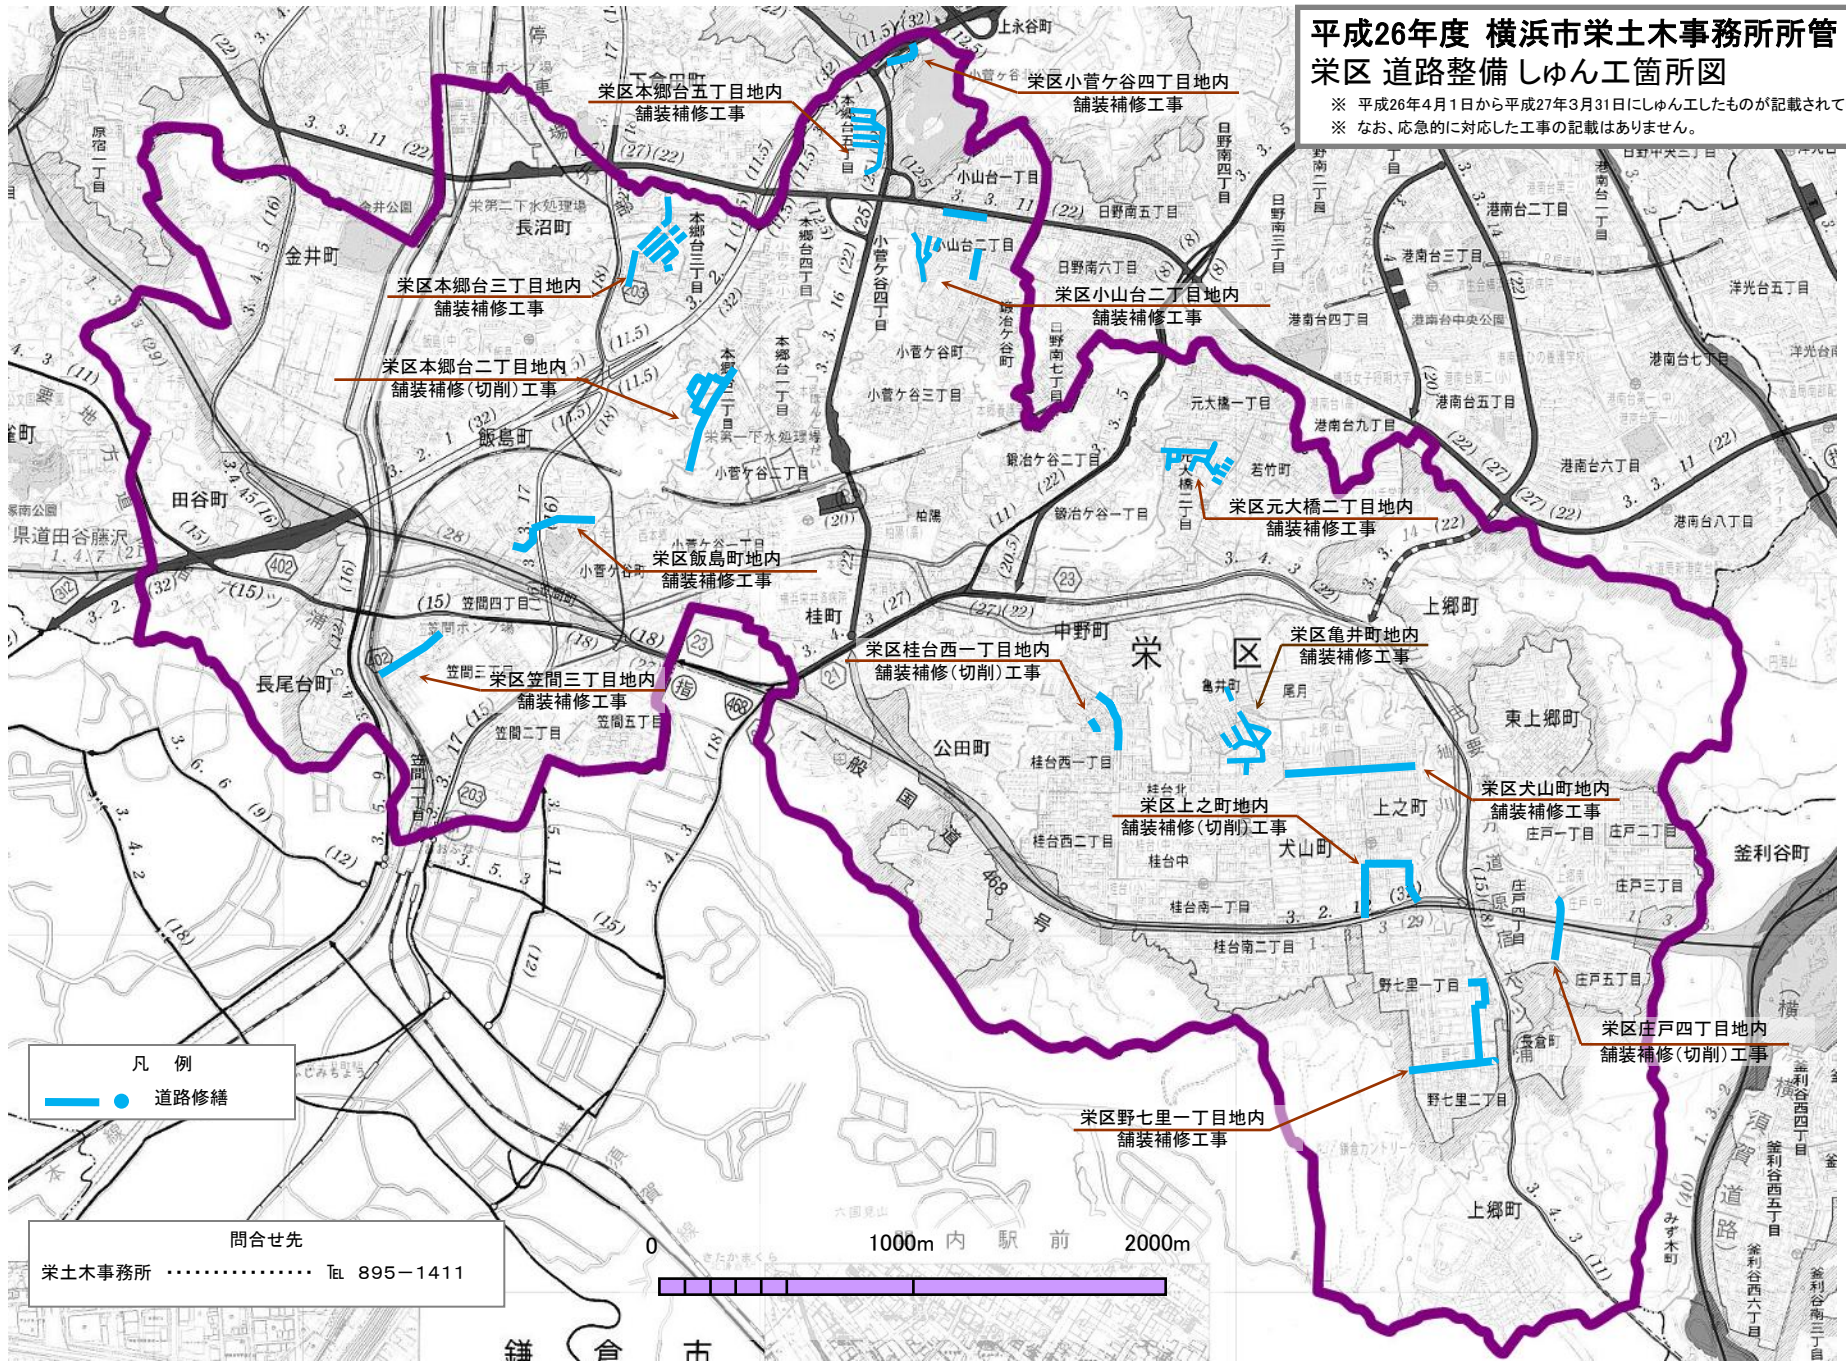

凡例  
● 道路修繕

問合せ先  
栄土木事務所 ..... Tel 895-1411



栄 区