

# 平成26年度 横浜市瀬谷土木事務所所管 瀬谷区 道路整備しゅん工箇所図

※ 平成26年4月1日から平成27年3月31日にしゅん工したものが記載されています。  
※ なお、応急に対応した工事の記載はありません。

問合せ先

瀬谷土木事務所 ..... Tel 364-1105

凡例

道路修繕

上瀬谷町地内(舗装補修)

五貫目町

目黒町

上瀬谷町

竹村町地内(舗装補修)

竹村町

中屋敷一丁目地内(舗装補修)

中屋敷一丁目

本郷四丁目地内(舗装補修)

本郷一丁目

本郷二丁目

瀬谷二丁目地内(舗装補修)

本郷三丁目

瀬谷四丁目地内(舗装補修)

瀬谷五丁目

瀬谷六丁目

橋戸二丁目地内(舗装補修)

橋戸三丁目

橋戸三丁目地内(舗装補修)

橋戸二丁目


橋戸一丁目

北新地内(舗装補修)

北新

下瀬谷三丁目地内(舗装補修)

下瀬谷三丁目

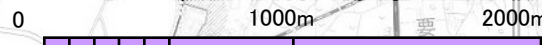

地方

新橋町

新橋町