


平成27年度 横浜市西土木事務所所管 西区 道路整備しゅん工箇所図

※ 平成27年4月1日から平成28年3月31日にしゅん工したものが記載されています。
※ なお、応急に対応した工事の記載はありません。

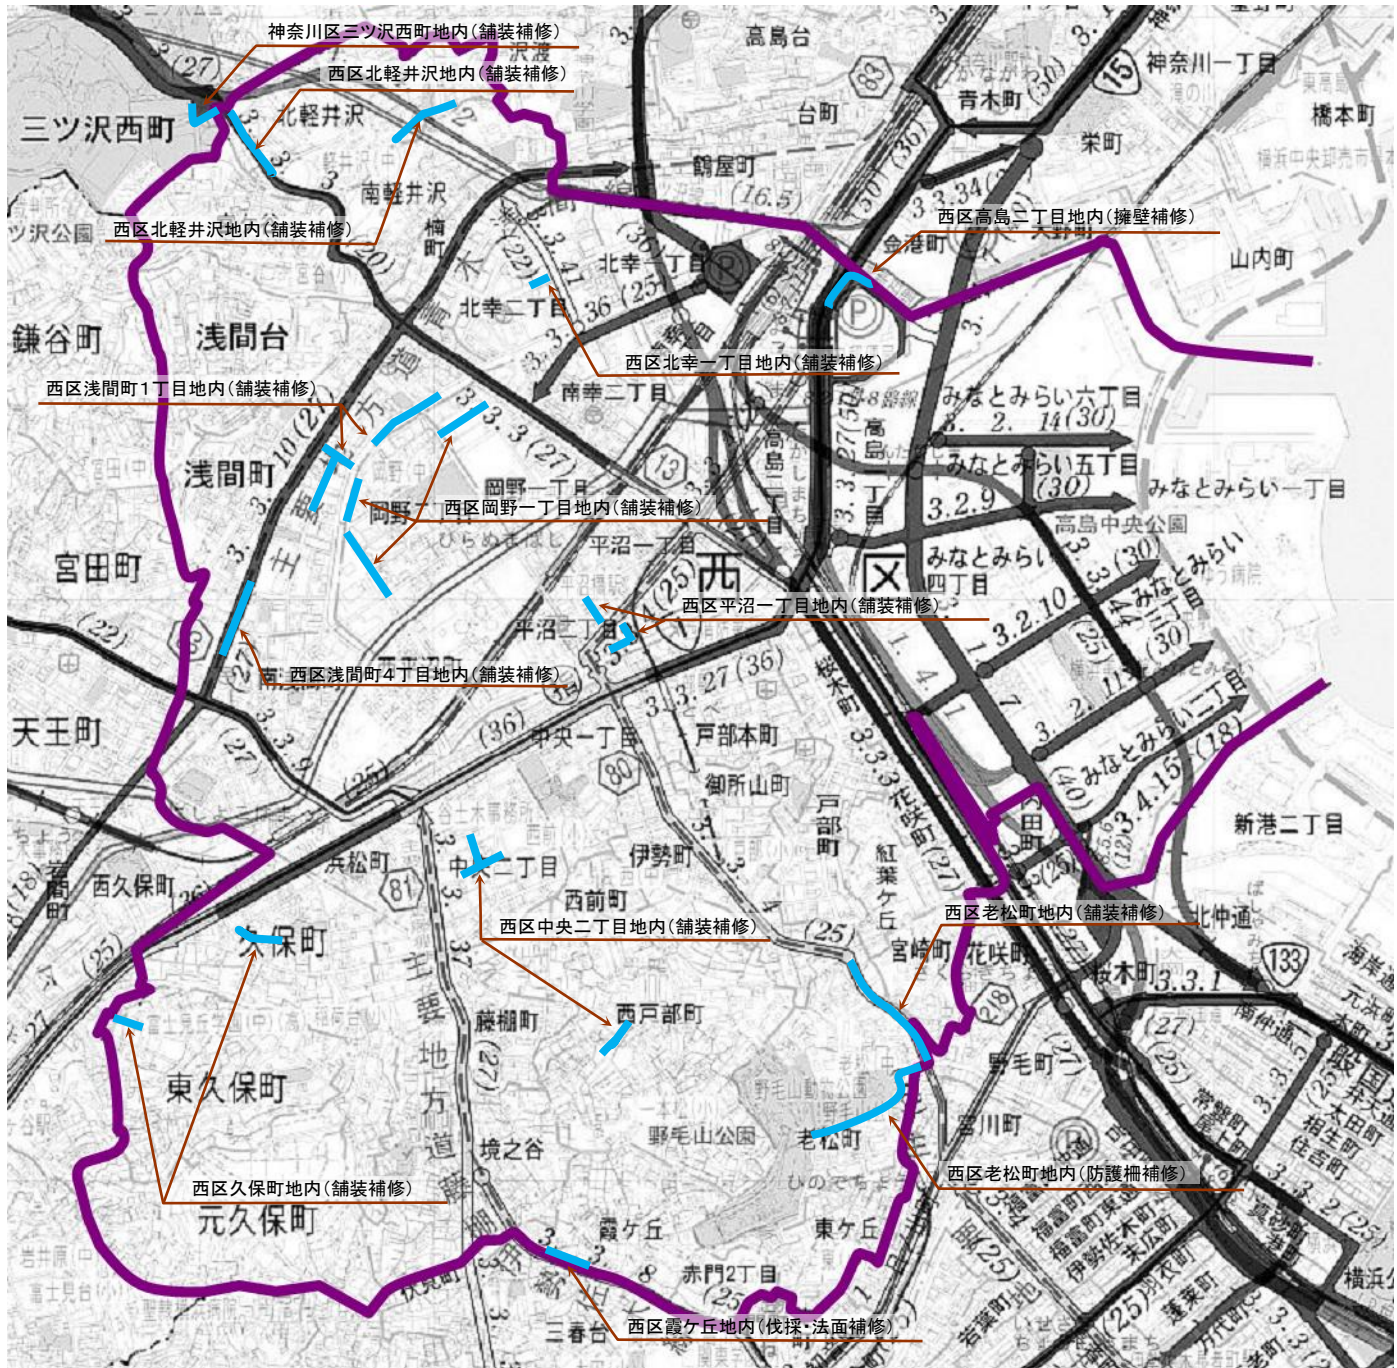

問合せ先
西土木事務所 Tel. 242-1313

凡 例
● 道路修繕