
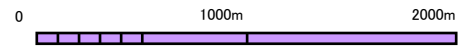


令和5年度 横浜市中土木事務所所管 中区 道路整備しゅん工箇所図

※ 令和5年4月1日から令和6年3月31日にしゅん工したものが記載されています。
※ なお、応急的に対応した工事の記載はありません。

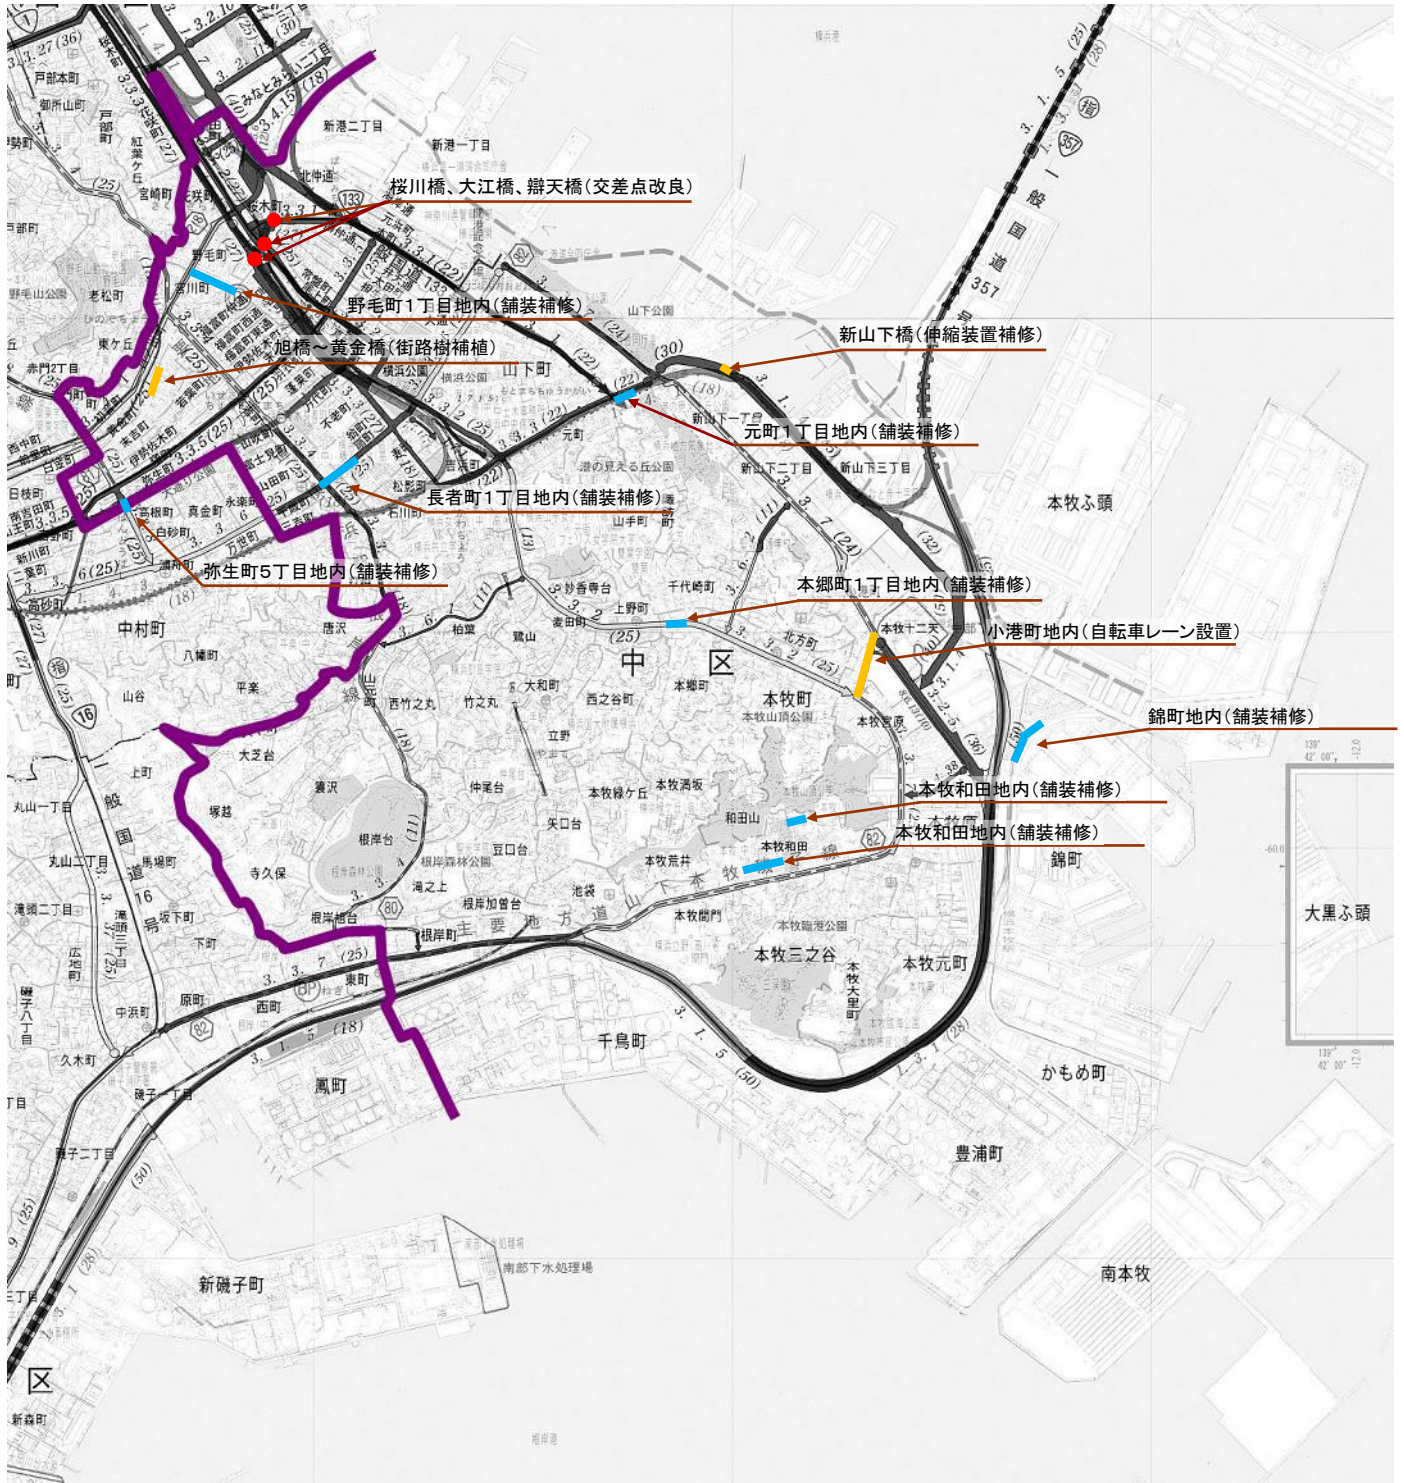

問合せ先
中土木事務所 Tel. 641-7681

- 凡例
- 道路整備
 - 道路修繕
 - 施設整備