平成30年度 横浜市鶴見土木事務所所管
鶴見区 道路整備 しゅん工箇所図

※ 平成30年4月1日から平成31年3月31日にしゅん工したものが記載されています。
※ なお、応急的に対応した工事の記載はありません。

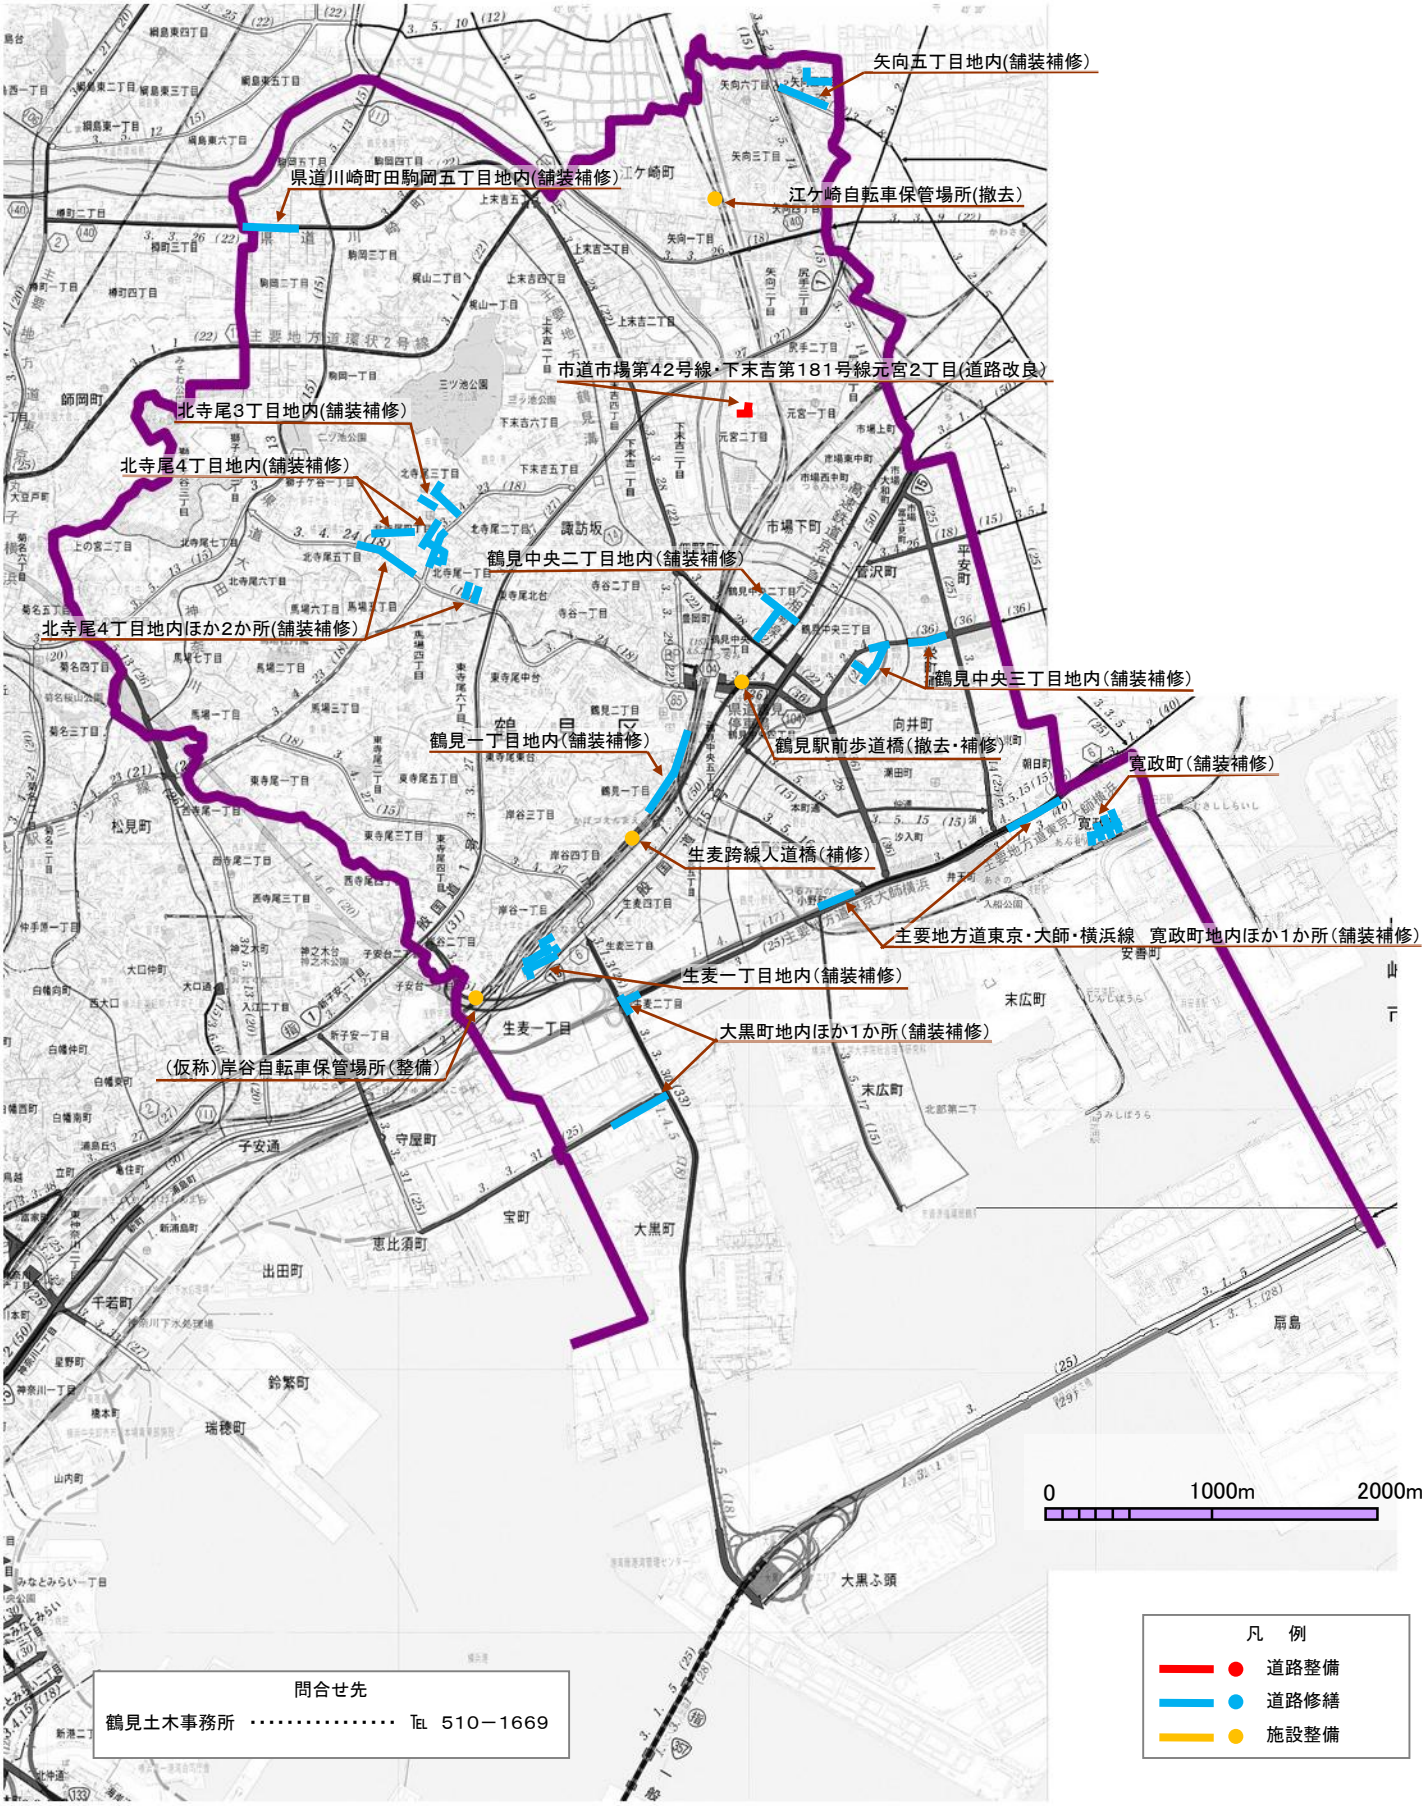

問合せ先
鶴見土木事務所 ･････････････････ TEL 510－1669