


令和元年度 横浜市道路局所管 港南区 道路整備しゅん工箇所図

※ 令和元年4月1日から令和2年3月31日にしゅん工したものが記載されています。
※ なお、応急に対応した工事の記載はありません。

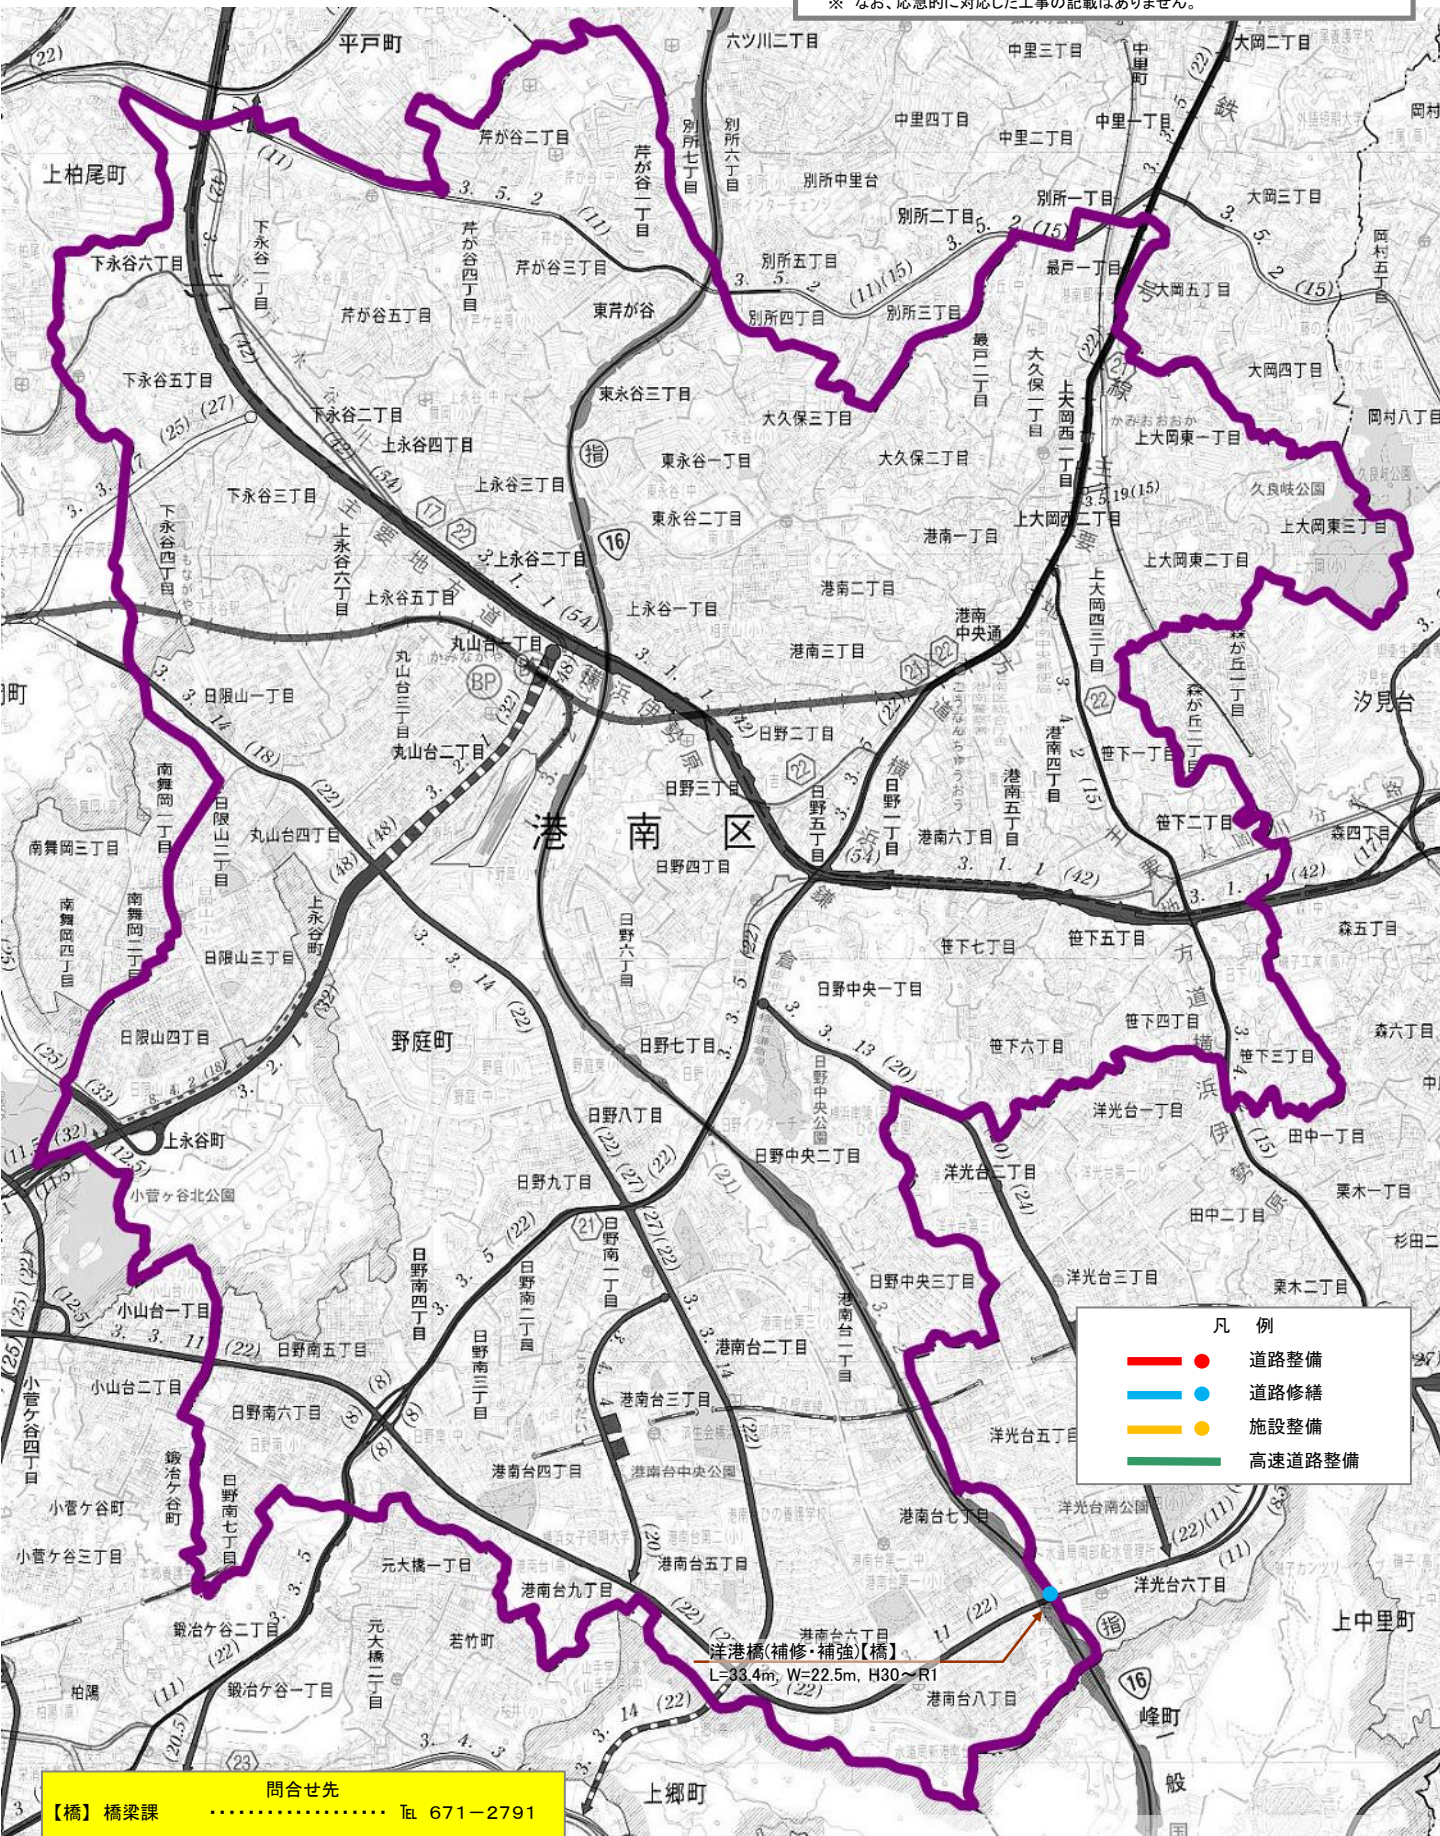

【橋】 橋梁課 問合せ先 Tel 671-2791

