平成17年度 横浜市旭土木事務所発注工事
旭区 道路整備 竣工箇所図

※ 平成17年4月より平成18年3月31日に竣工したものが記載されています。

※ なお、応急的に対応した工事の記載はありません。

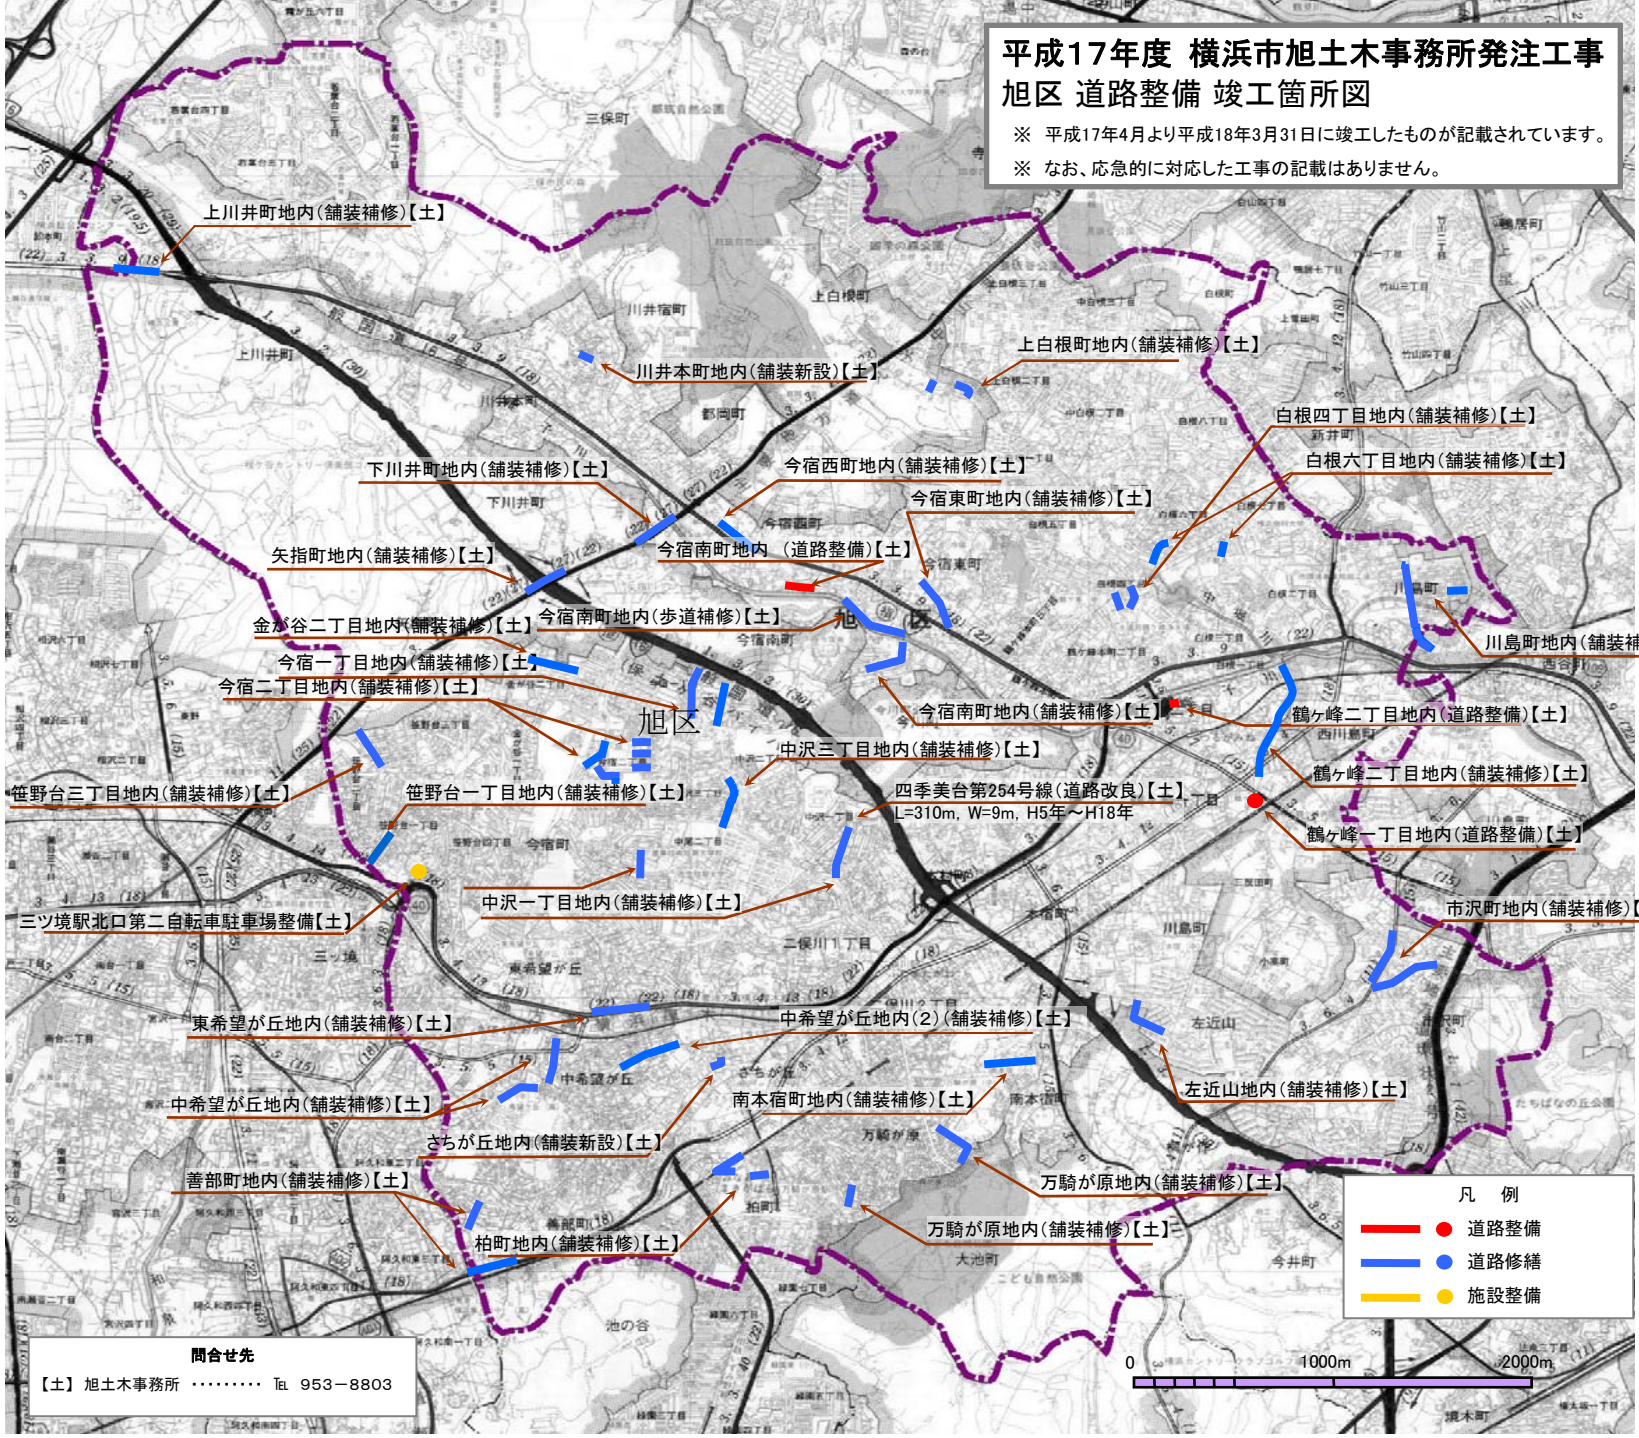

問合せ先

【土】旭土木事務所 ･････････ TEL 953－8803