平成23年度 横浜市磯子土木事務所発注工事
磯子区 道路整備 竣工箇所図
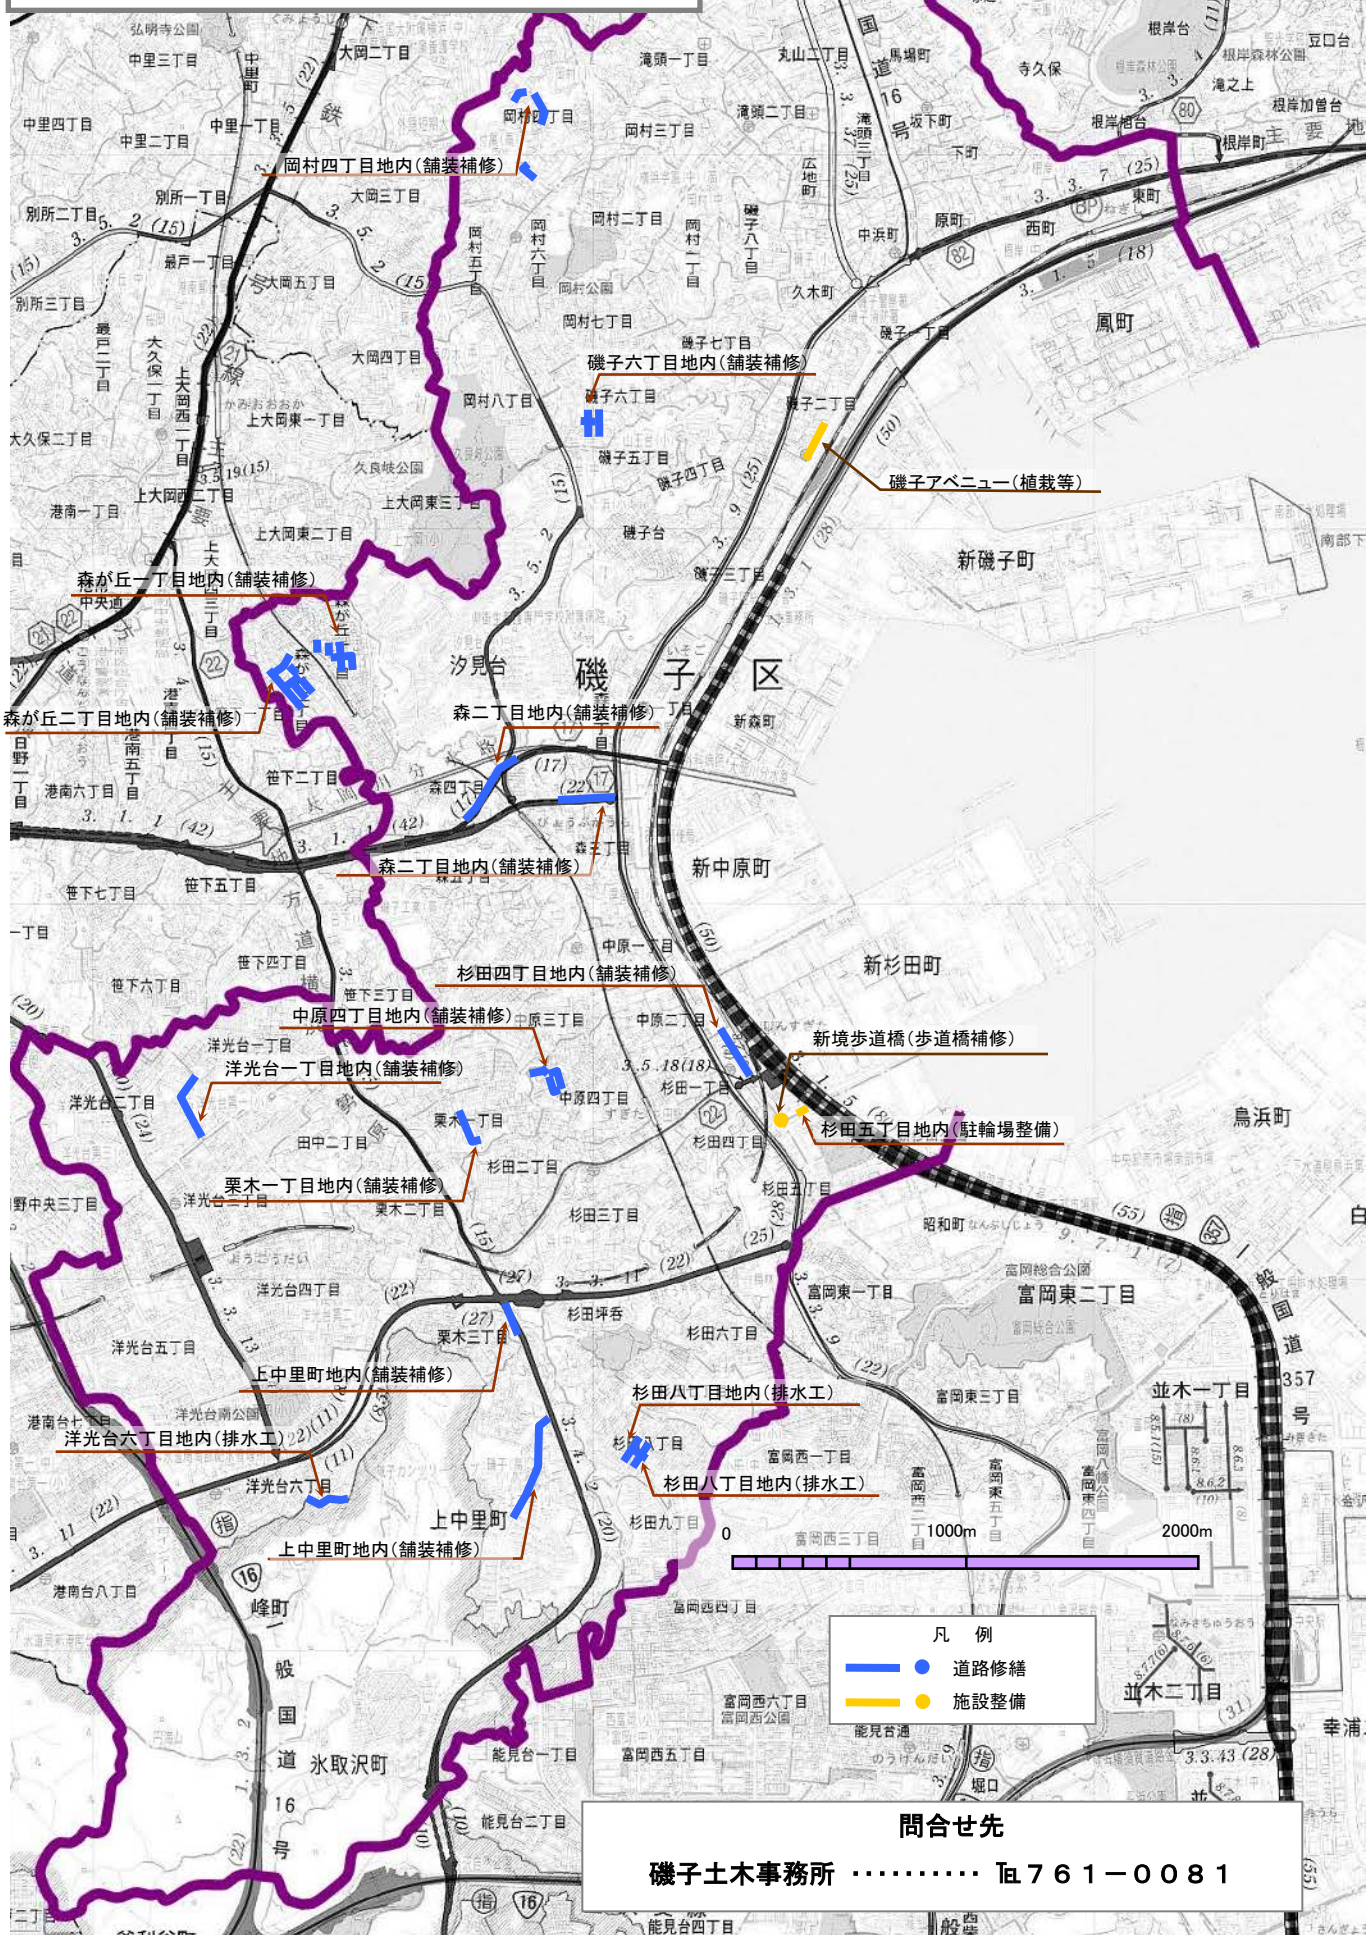
※ 平成23年4月1日から平成24年3月31日に竣工したものが記載されています。
※ なお、応急的に対応した工事の記載はありません。