



「栗田谷中学校 仮設トイレ オフセット図」

概要図

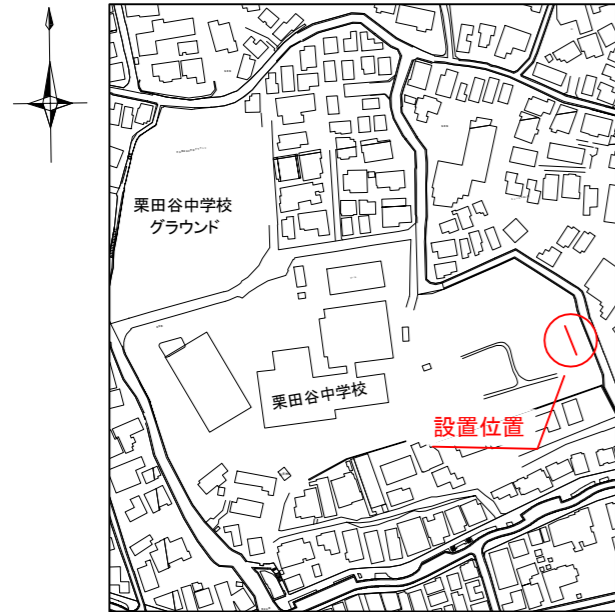



人孔天端までの深さ

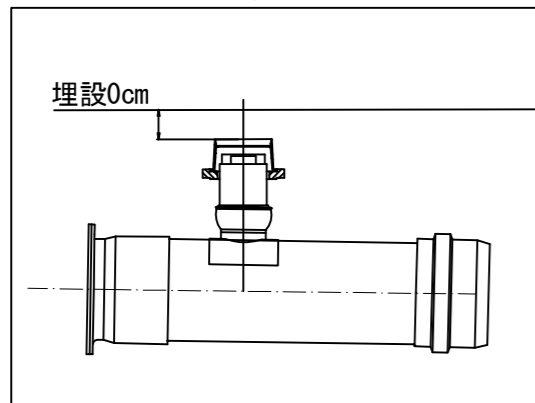



基点1



基点2

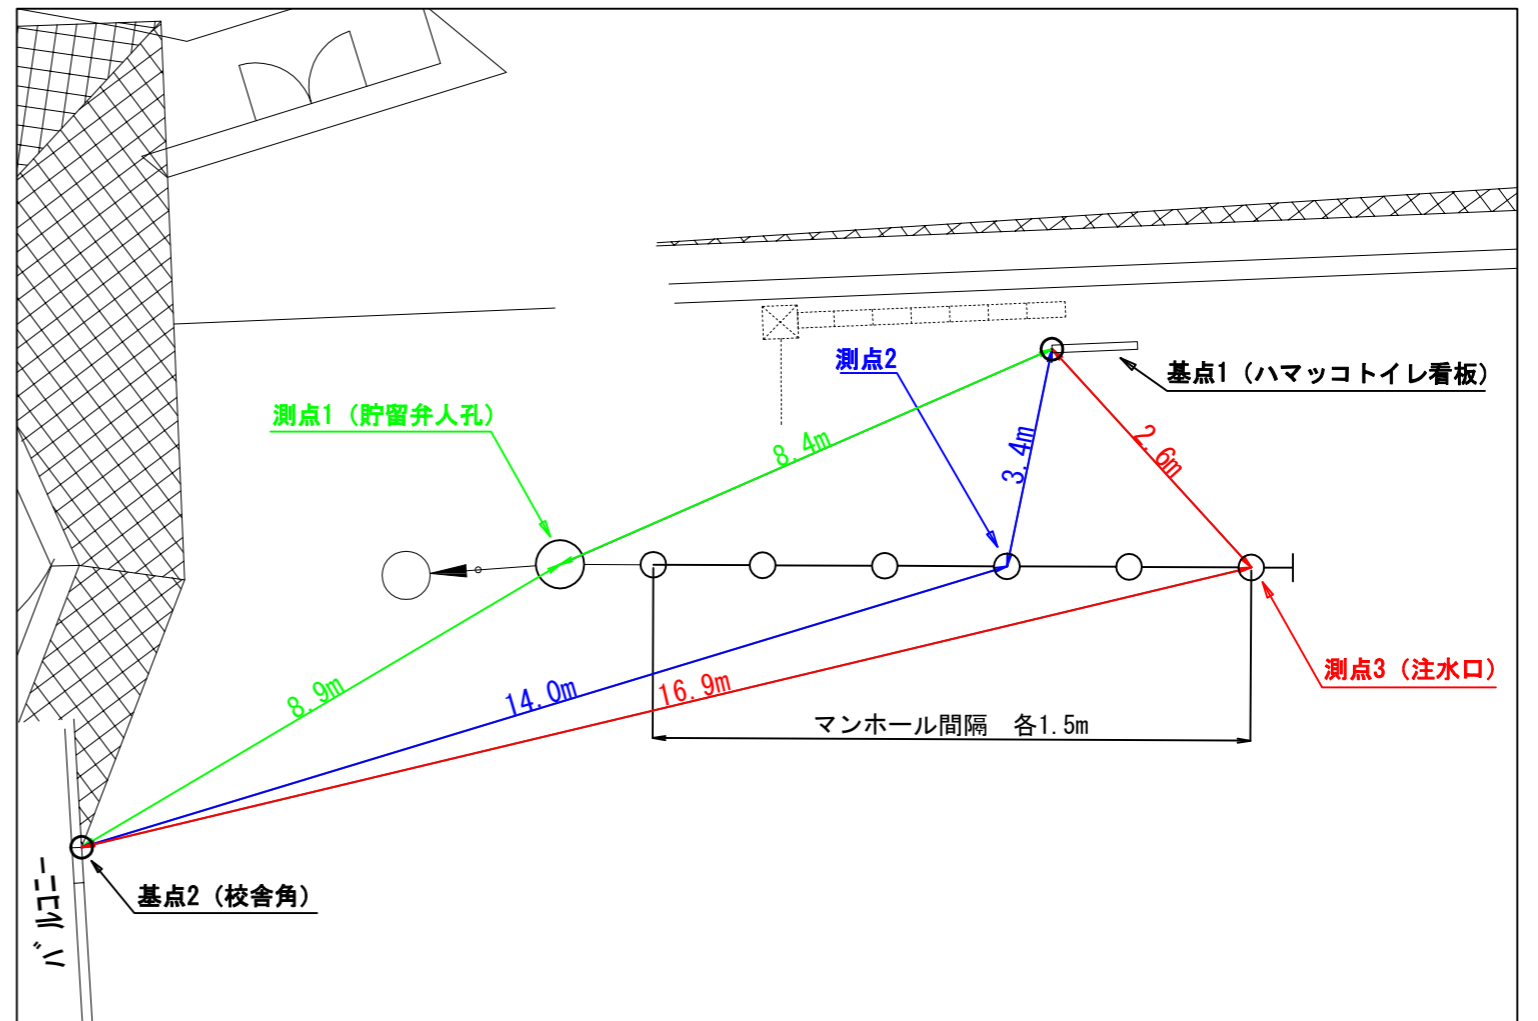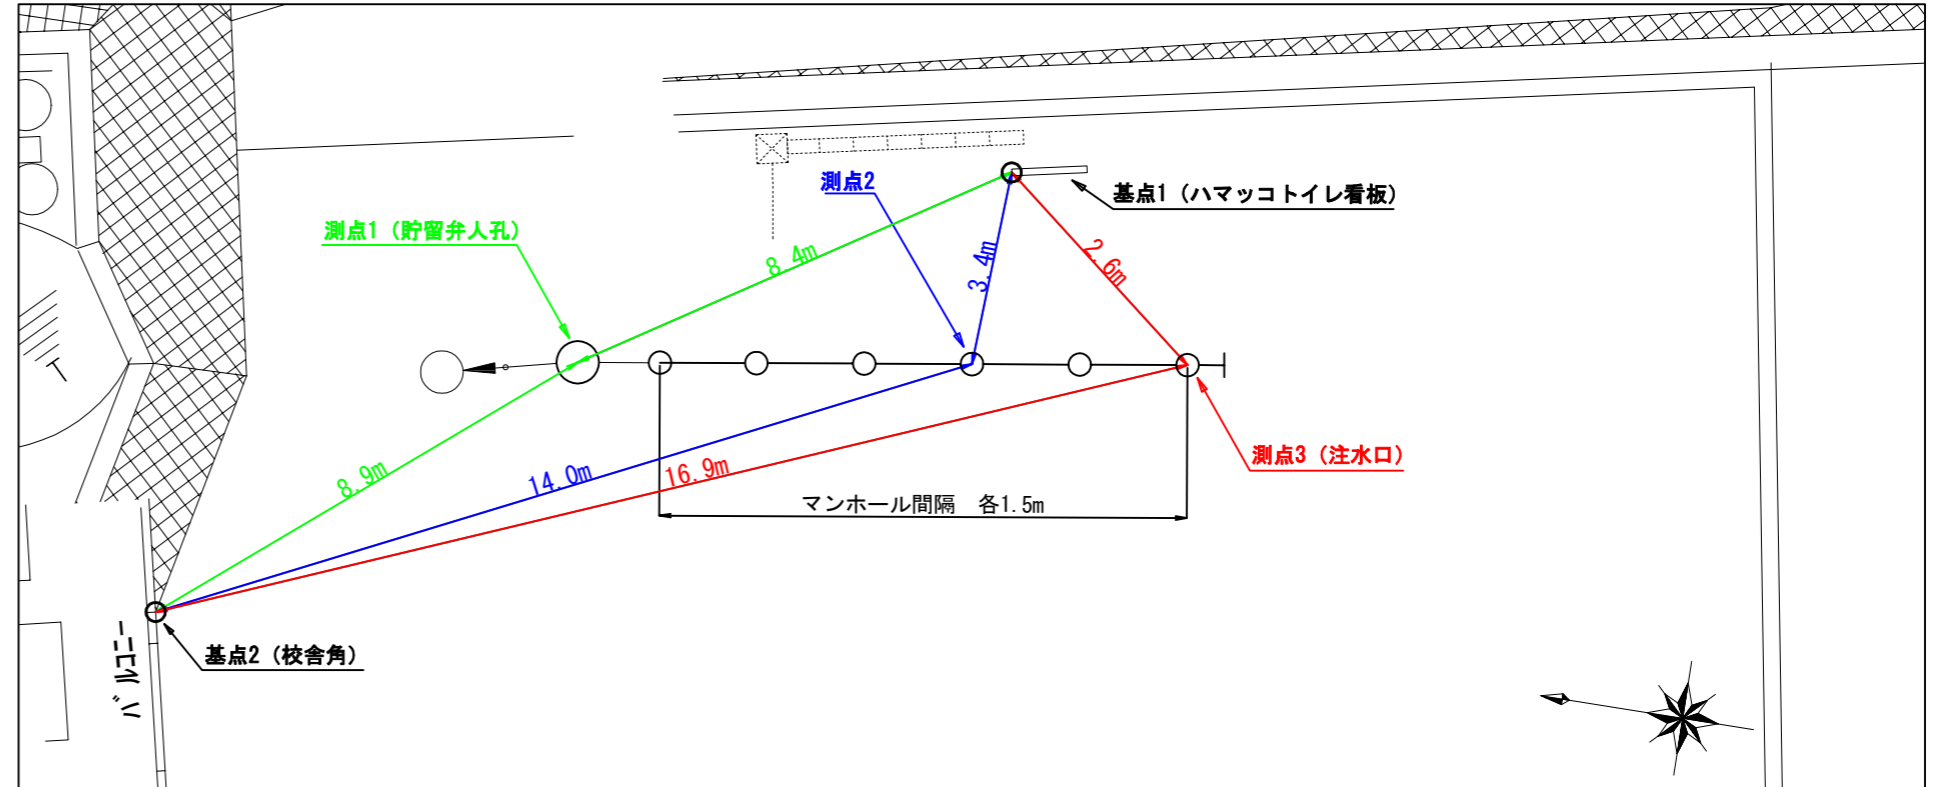


平成29年度設計図(排除方式 合流)	
図名	平面図・縦断面
工事件名	災害時下水道結核式仮設トイレ用下水運管整備工事(その100)
施工場所	神奈川県栗田谷3番1号ほか1か所
縮尺	図示 1/2
号線番号	0~9
地形図番号	
横浜市環境創造局	

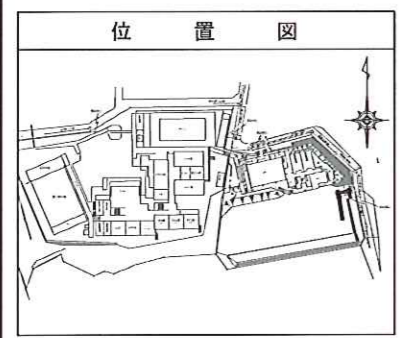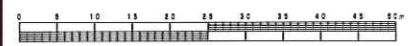


凡例	
○	新設管渠及びます
○	新設管渠及び貯留井付きマンホール
○	既設管渠及び人孔
○	既設宅内排水ます

使用水準点 (平成28年9月)	
標石番号	既設人孔鉄蓋枠
神奈川県栗田谷3	
標高 (M)	215900

平面図 縮尺 1:250

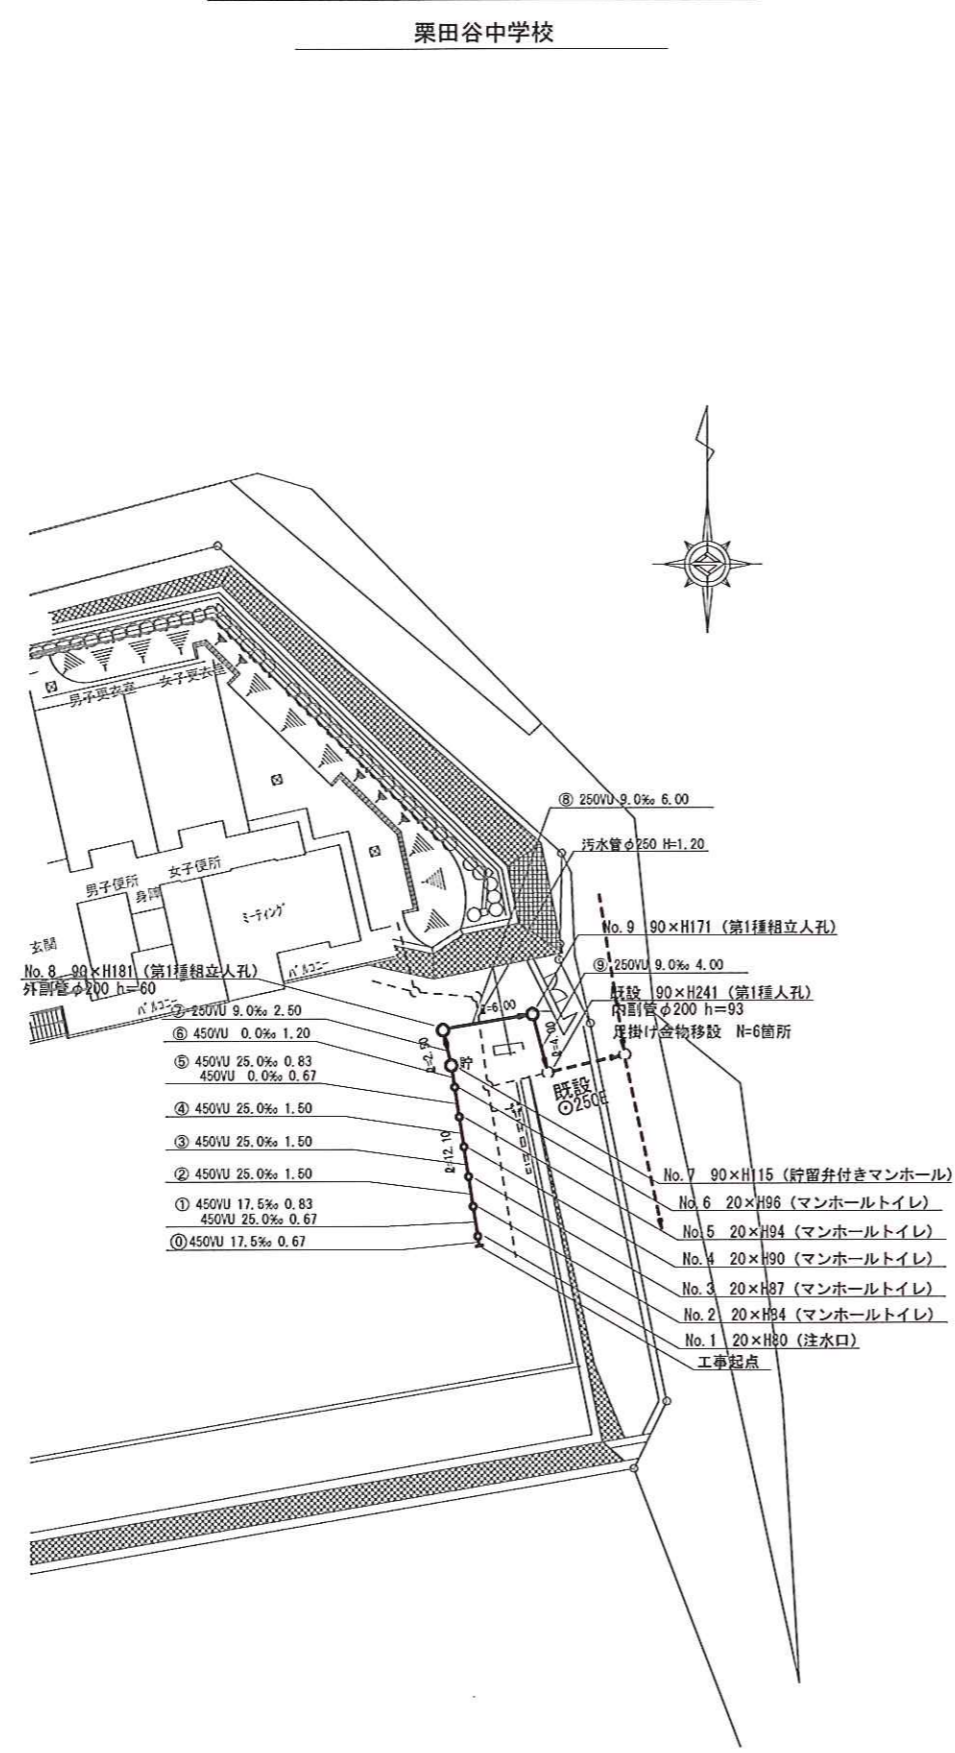

縦断面 縮尺 縦 1:100 横 1:250

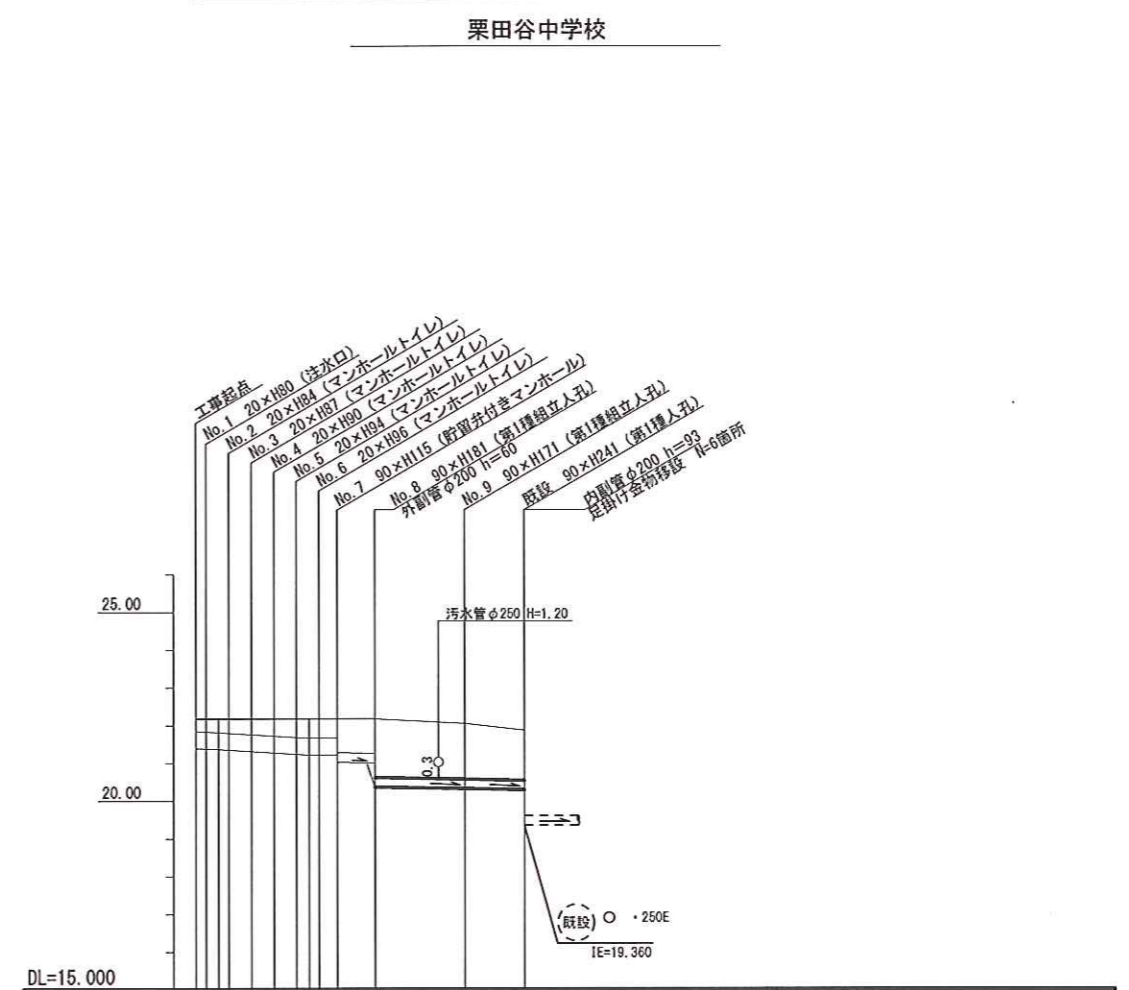

号線番号	0	1	2	3	4	5	6	7	8	9
管径	φ450VU					φ250VU				
勾配	17.5	25.0	0.0	9.0						
流速	3.045	3.640	0.000	1.490						
流量	0.467	0.558	0.000	0.073						
流出量	0.001									
現在地盤高	22.18	22.18	22.18	22.18	22.18	22.18	22.18	22.18	22.00	21.77
H	0.113									0.108
追加距離	0.00	1.27	3.67	5.17	6.67	7.94	9.37	10.87	16.87	20.87
土被	0.37	0.32	0.34	0.38	0.41	0.45	0.47	0.53	1.43	1.24
施工種別	開削工法(塹溝施工)									
矢板工種別	① - ② ①									
基礎工種別	改良土基礎									
埋戻工種別	全面改良土埋戻し									
覆工種別	-									
舗装復旧種別	-									
側溝種別	-									
管種別	下水道用硬質強化ビニル管(VU)									
取付管埋戻工種別	-									
交通整理員	1人/日									