



# 「羽沢小学校 仮設トイレ オフセット図」

概要図

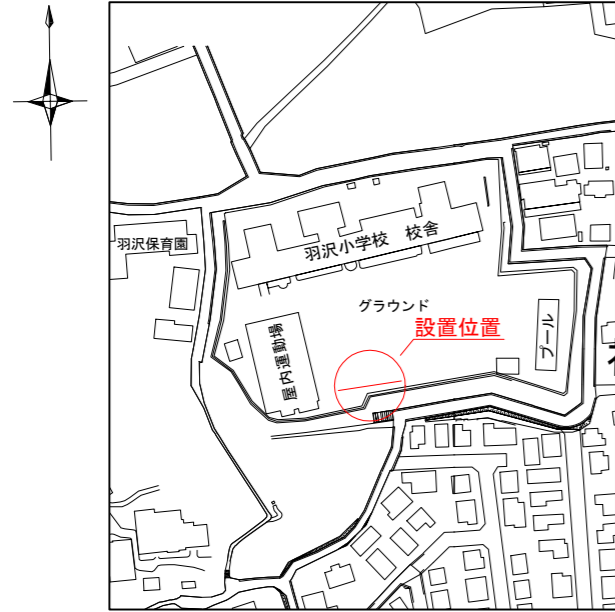



人孔天端までの深さ

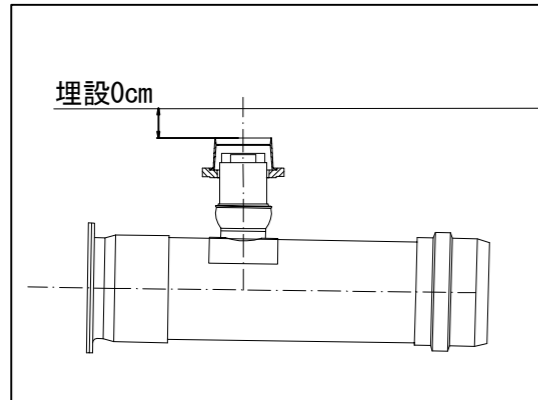

基点1



基点2

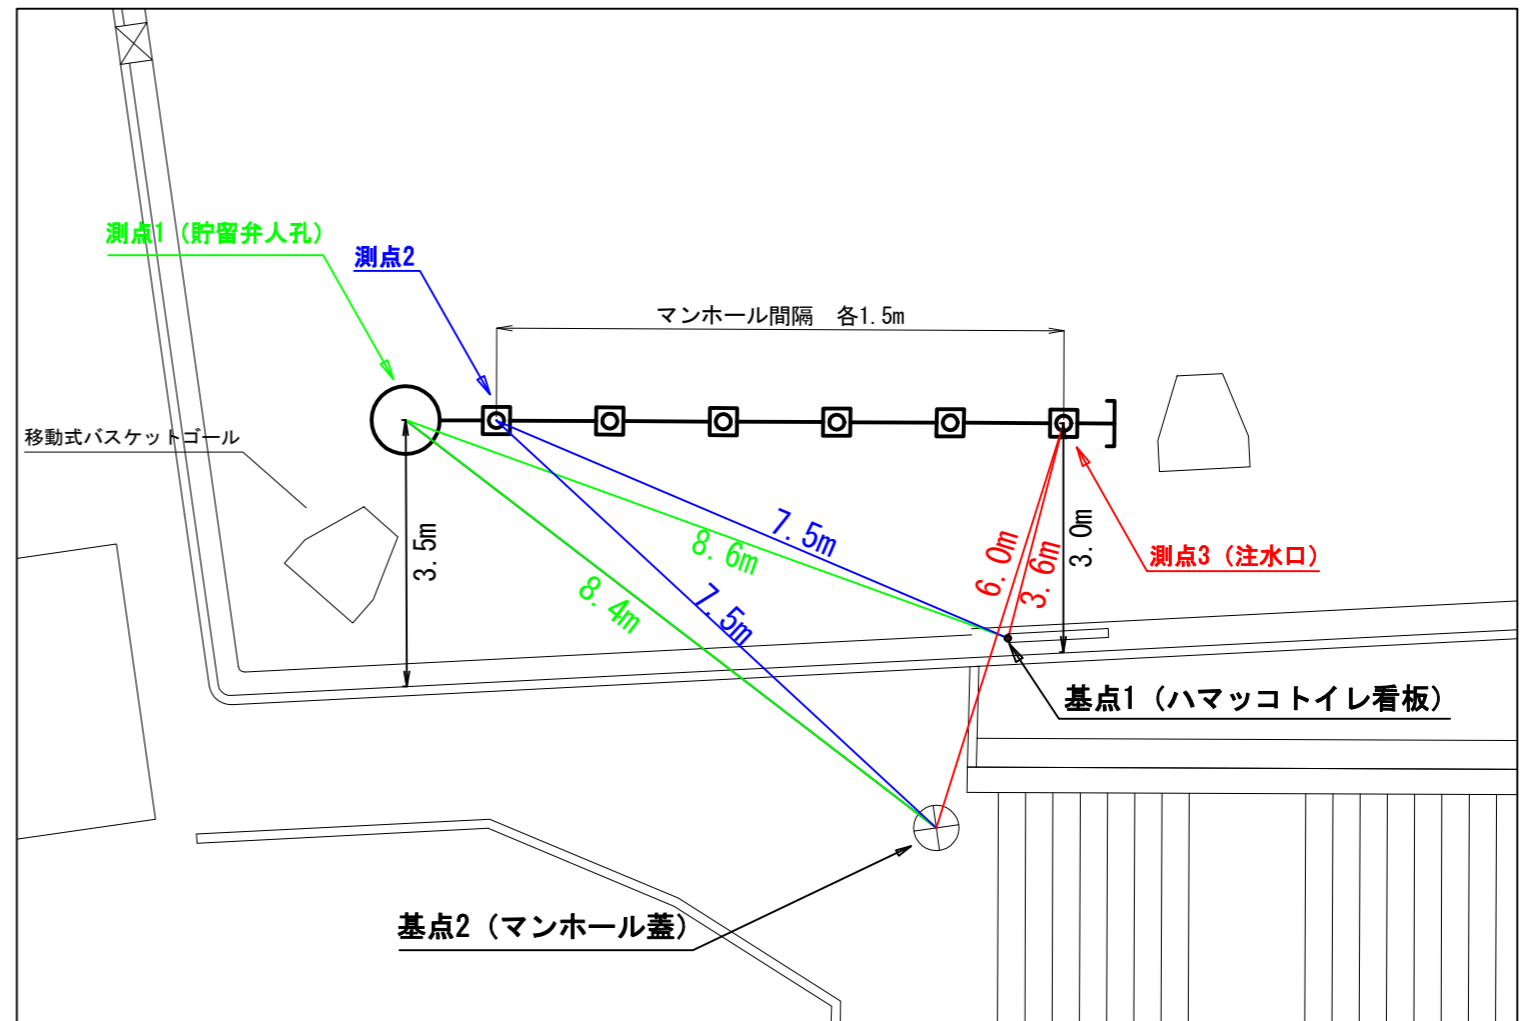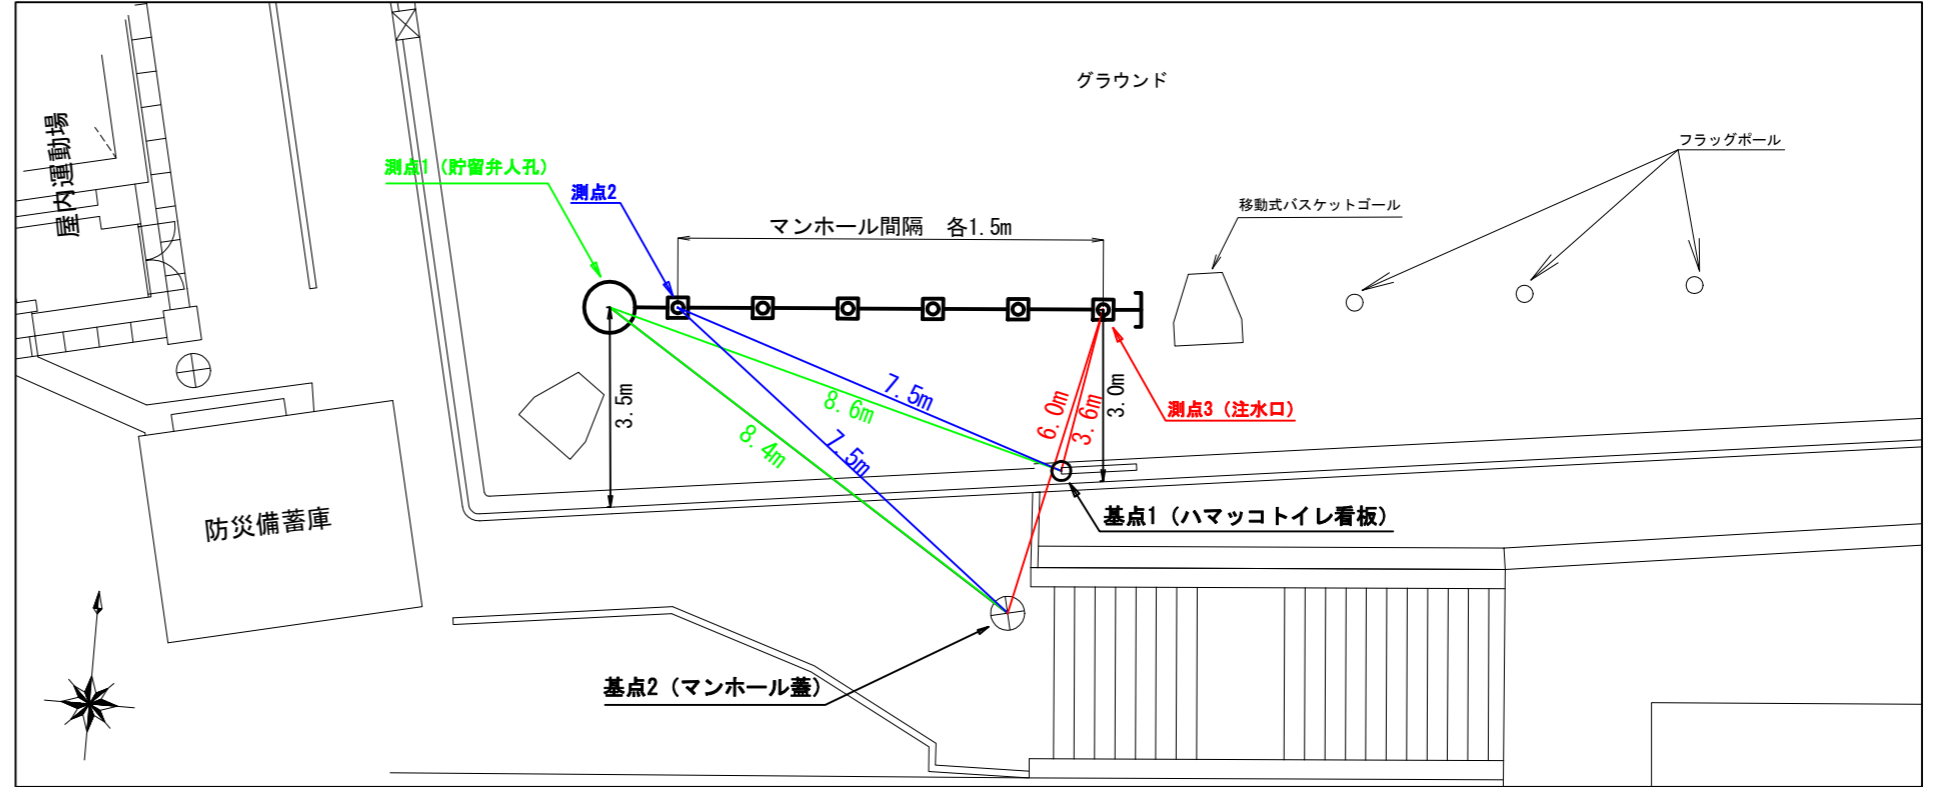



平成31年度設計図 ( 排除方式 分流 )

図名	平面図-縦断図		
工事件名	災害時下水直結式仮設トイレ用下水道管整備工事 ( その188 )		
施工場所	羽沢小学校 ( 神奈川県羽沢町935番地 )		
縮尺	図示	図番	1 / 1
号線番号	1	2	3
地形図番号	73-8, 74-1		
神奈川県土木事務所			

【羽沢小学校】

平面図 (A1) S=1/150  
(A3) S=1/300

縦断図 (A1) V=1/100 · H=1/250  
(A3) V=1/200 · H=1/500

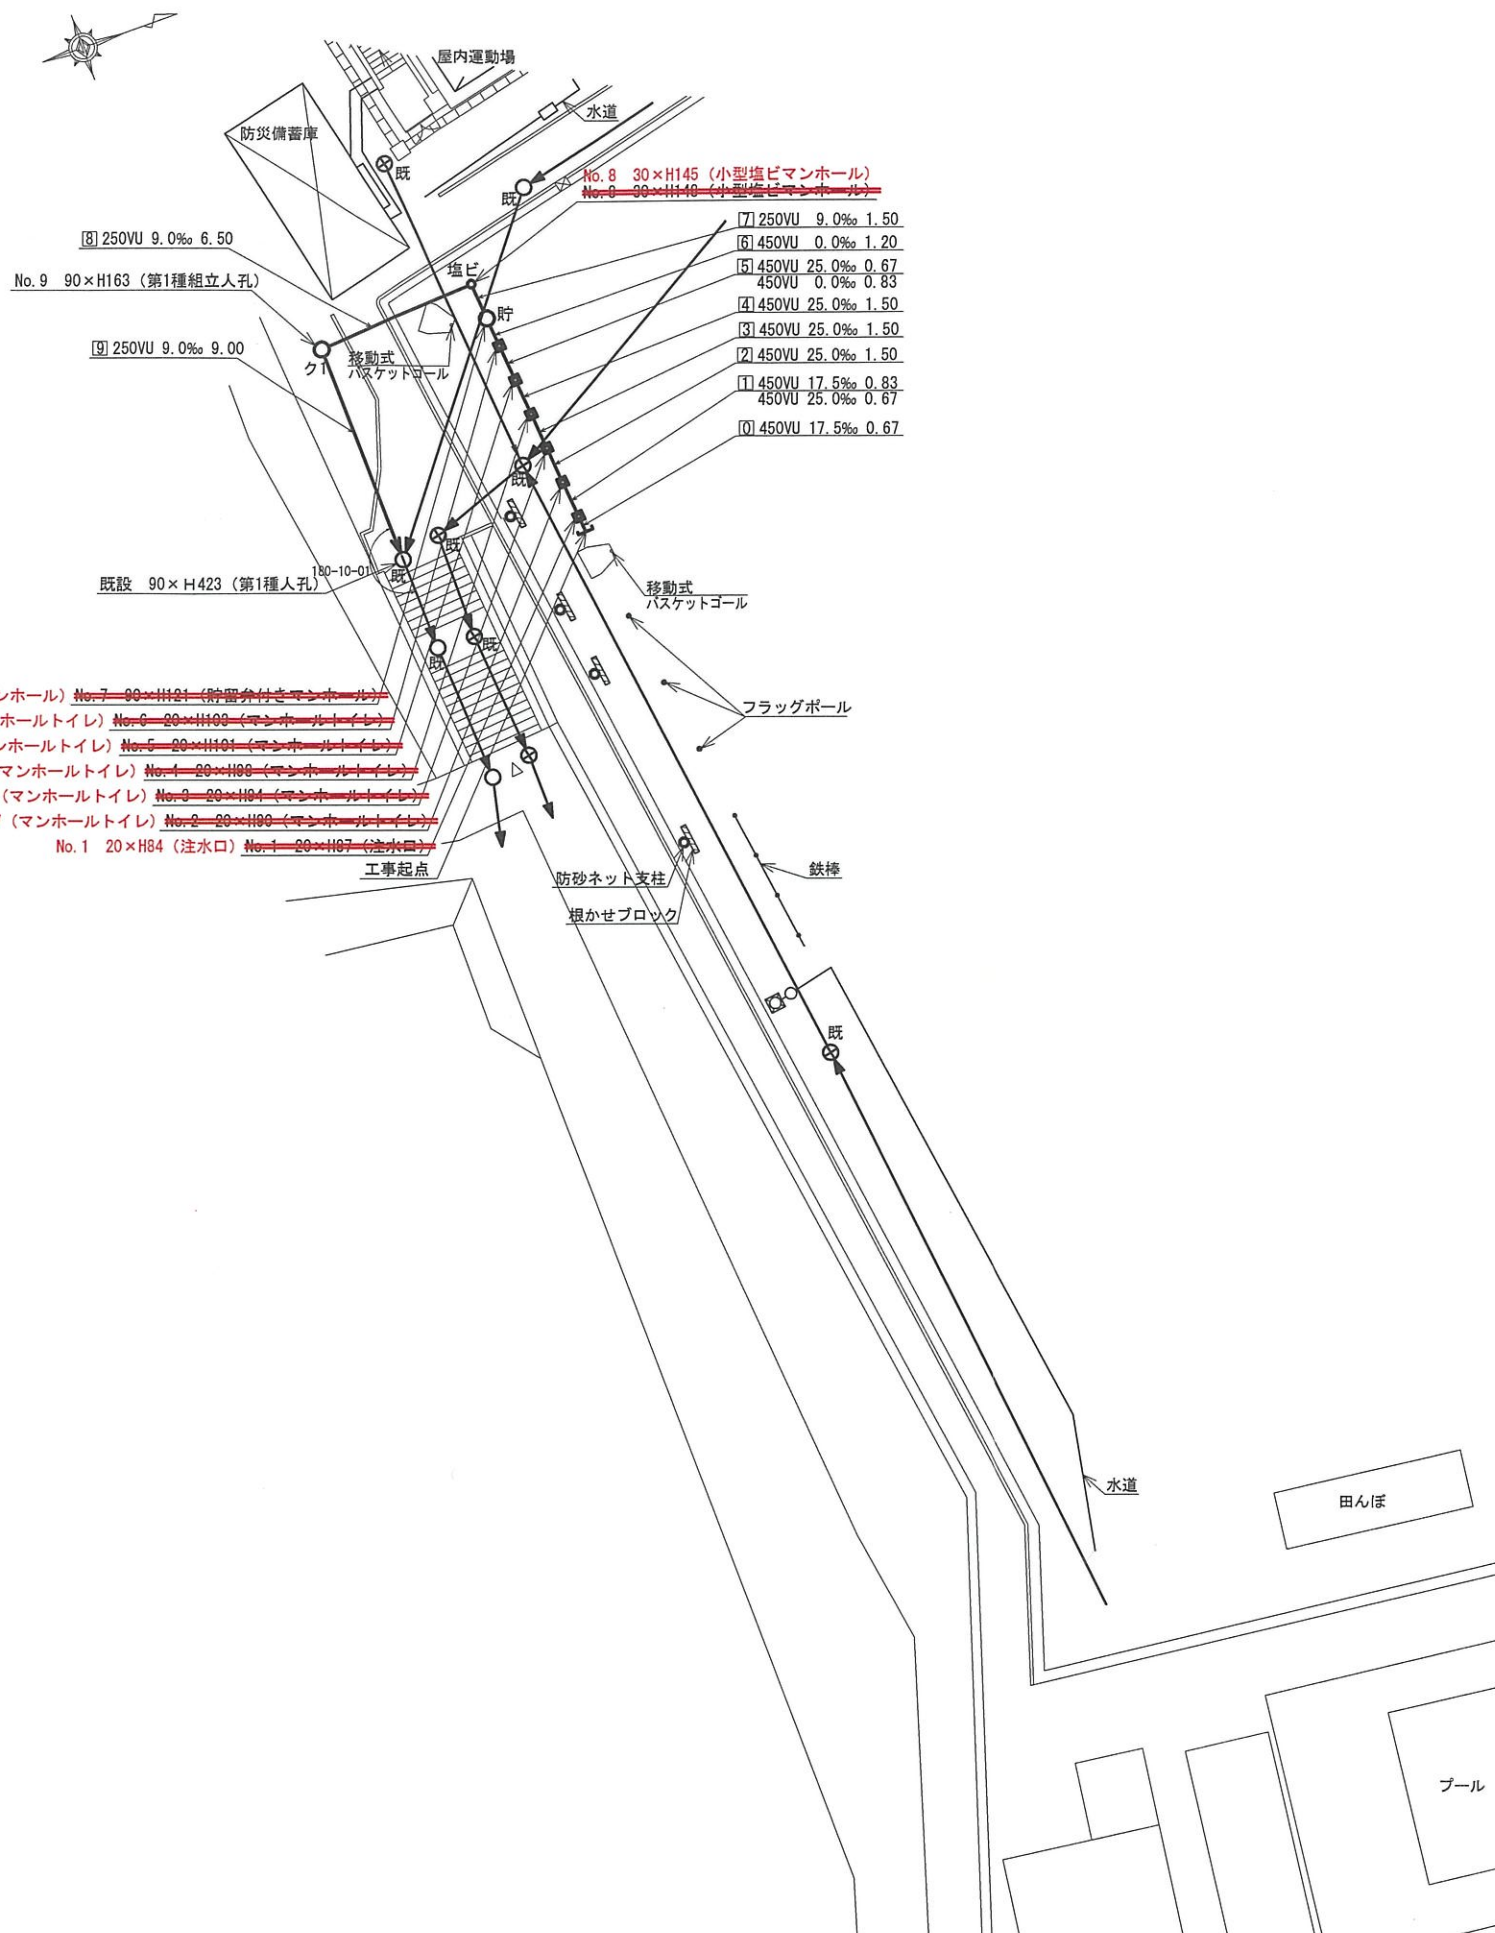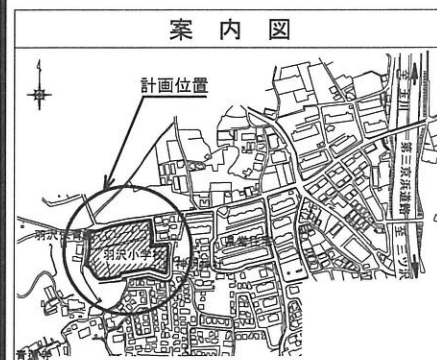


凡例

	新設管渠及びびます (マンホールトイレ)
	新設管渠及び貯留付きマンホール
	新設管渠及び第1種組立人孔
	新設管渠及び塩ビマンホール
	既設分流汚水管渠及びびます-人孔
	既設分流雨水管渠及びびます-人孔

使用水準点 ( H30年12月 )

標石番号	既設第1種人孔		
神奈川県羽沢町935番地			
標高 (M)	5	2	2
K. B. M			

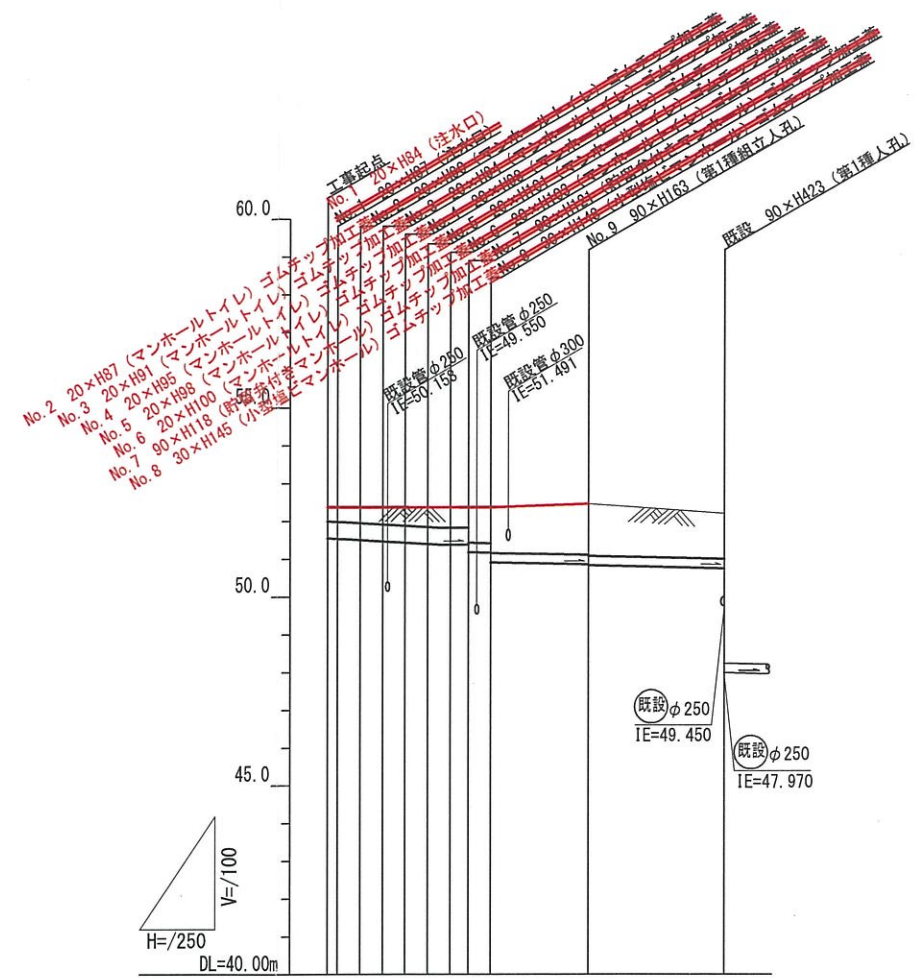

号線番号	0	1	2	3	4	5	6	7	8	9	
管径	φ450 VU			φ250 VU				φ250 VU			
勾配	17.5%	25.0%	0.0%	9.0%							
流速	3.08	3.68	0.00	1.494							
流量	0.49	0.58	0.00	0.073							
現在地盤高	52.20			52.46				52.20			
H	0.113			0.108				0.108			
管底高	51.53	51.53	51.53	51.429	51.394	51.374	51.374	51.374	50.855	50.744	
土被	0.39	0.40	0.40	0.40	0.40	0.40	0.40	0.40	1.35	1.20	
施工種別	開削工法										
矢板工種別	①										
基礎工種別	改良土基礎										
埋戻工種別	全面改良土埋戻し										
覆工種別	—										
舗装復旧種別	砕石スクリーニングス t=4cm ②										
側溝種別	—										
管種別	硬質塩化ビニル管										
取付管理員種別	—										
交通整理員	1人/日										


①軽鋼矢板I型(1段梁) H=2.0  
②学校内(IR t=6cm 敷砂 t=3cm RC-40 t=10cm)

平成31年度設計図 ( 排除方式 分流 )		
図名	仮設トイレ標準構造図、看板設置図(参考図)	
工事名	災害時下水直結式仮設トイレ用下水道管整備工事(その188)	
施工場所	羽沢小学校(神奈川県羽沢町935番地)	
縮尺	図示	図番 参考図(1/1)
号線番号		
地形図番号		
神奈川県神奈川土木事務所		


【羽沢小学校】

## 仮設トイレ標準構造図 (A1) S=1/25 (A3) S=1/50

縦断図

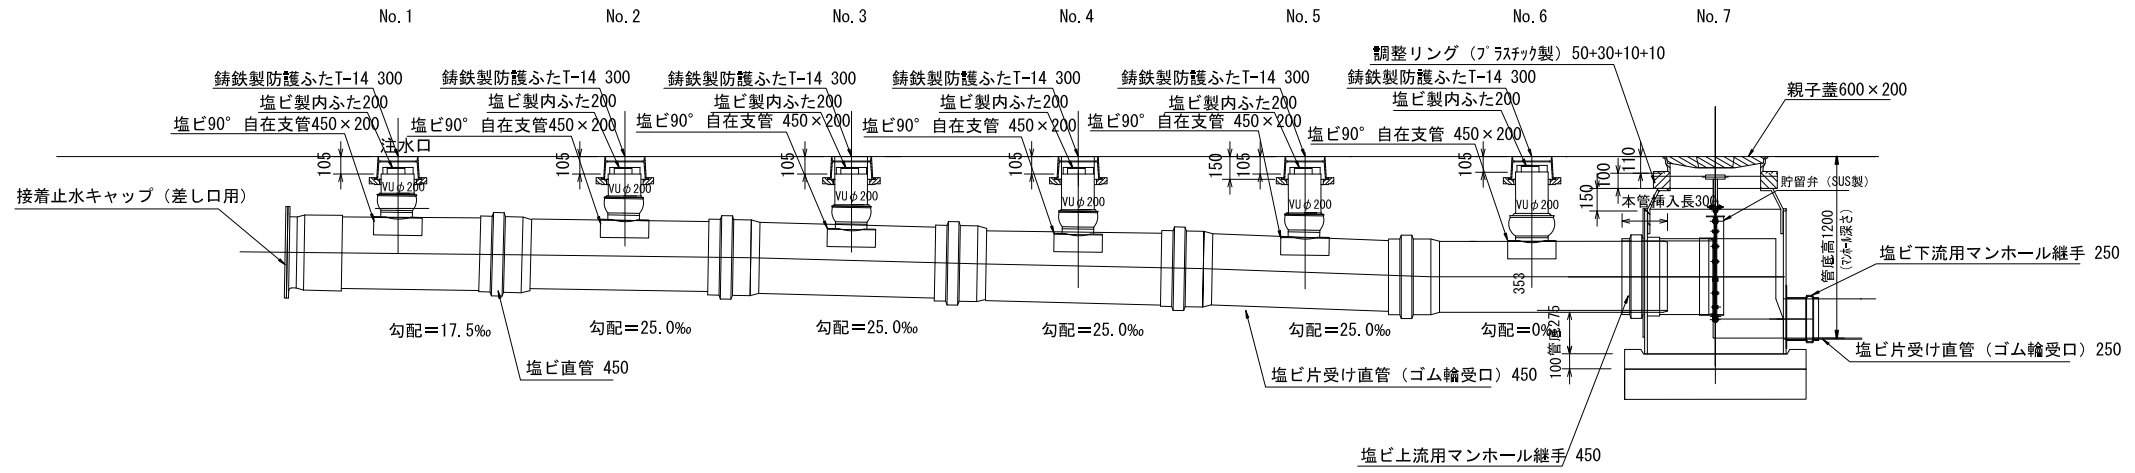

平面図

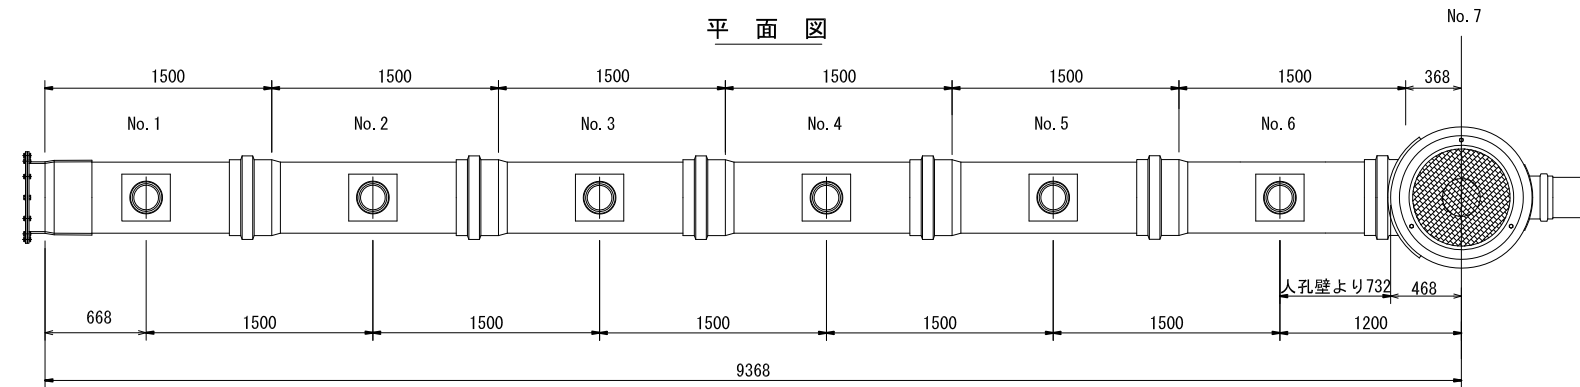


## 舗装構成図 (A1) S=1/10 (A3) S=1/20


## 看板設置図(参考図) (A1) S=1/25 (A3) S=1/50

※ 使用する部材については図面表記と同等品とする。


正面図  
砕石スクリーニングス

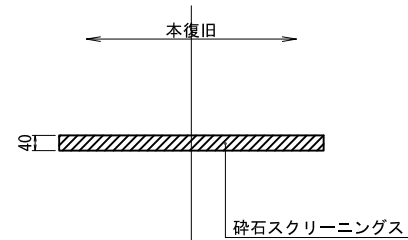


学校内  
インターロッキング舗装

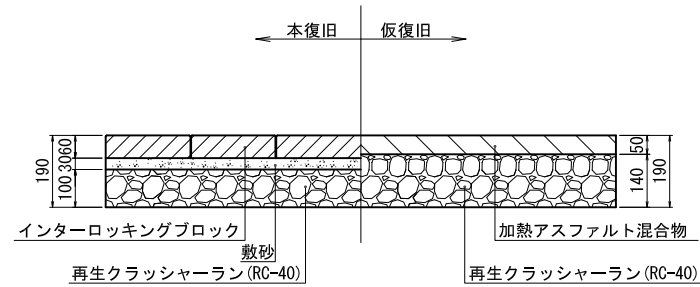

正面図

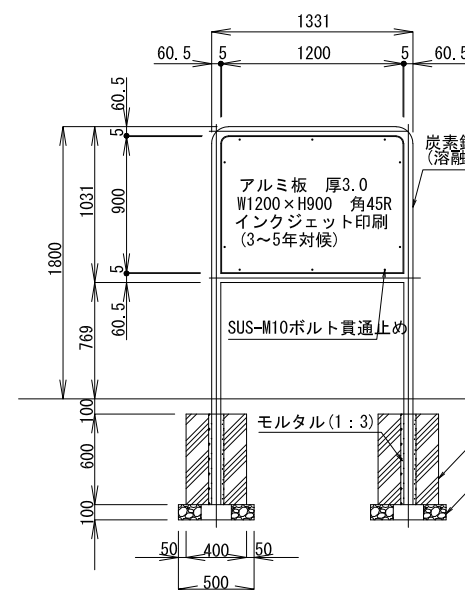

背面図

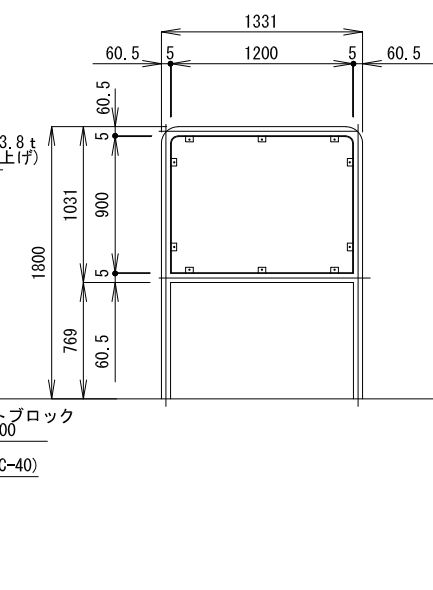

側面図

