
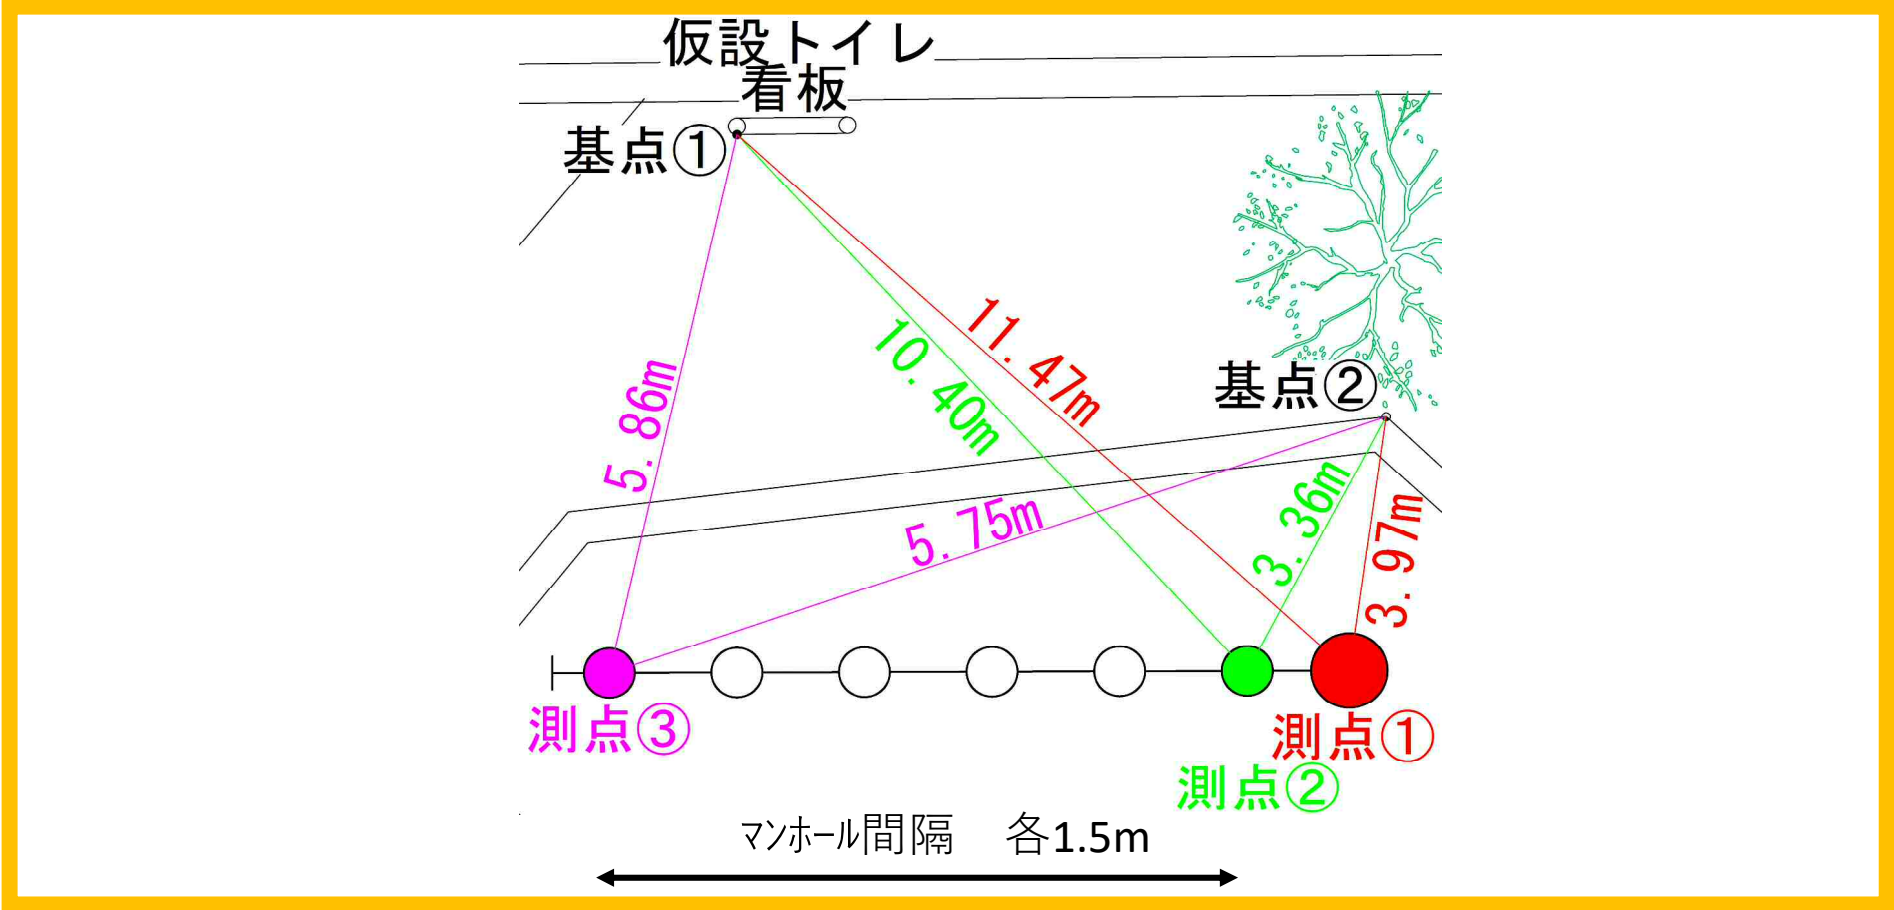
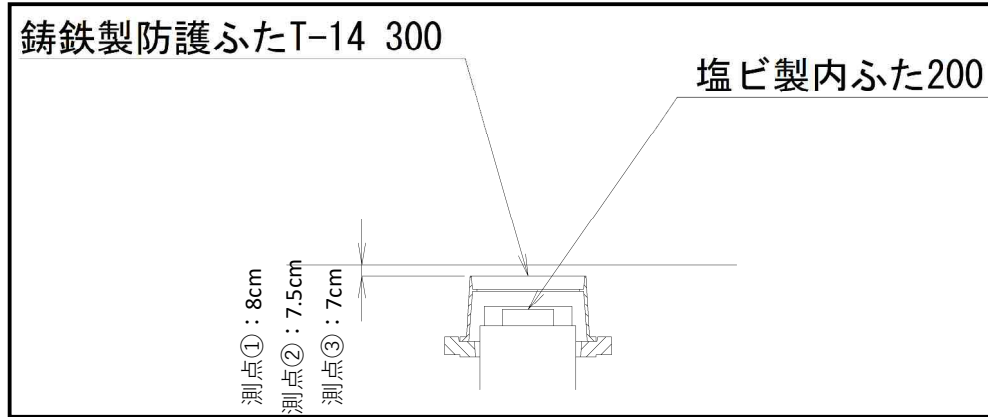
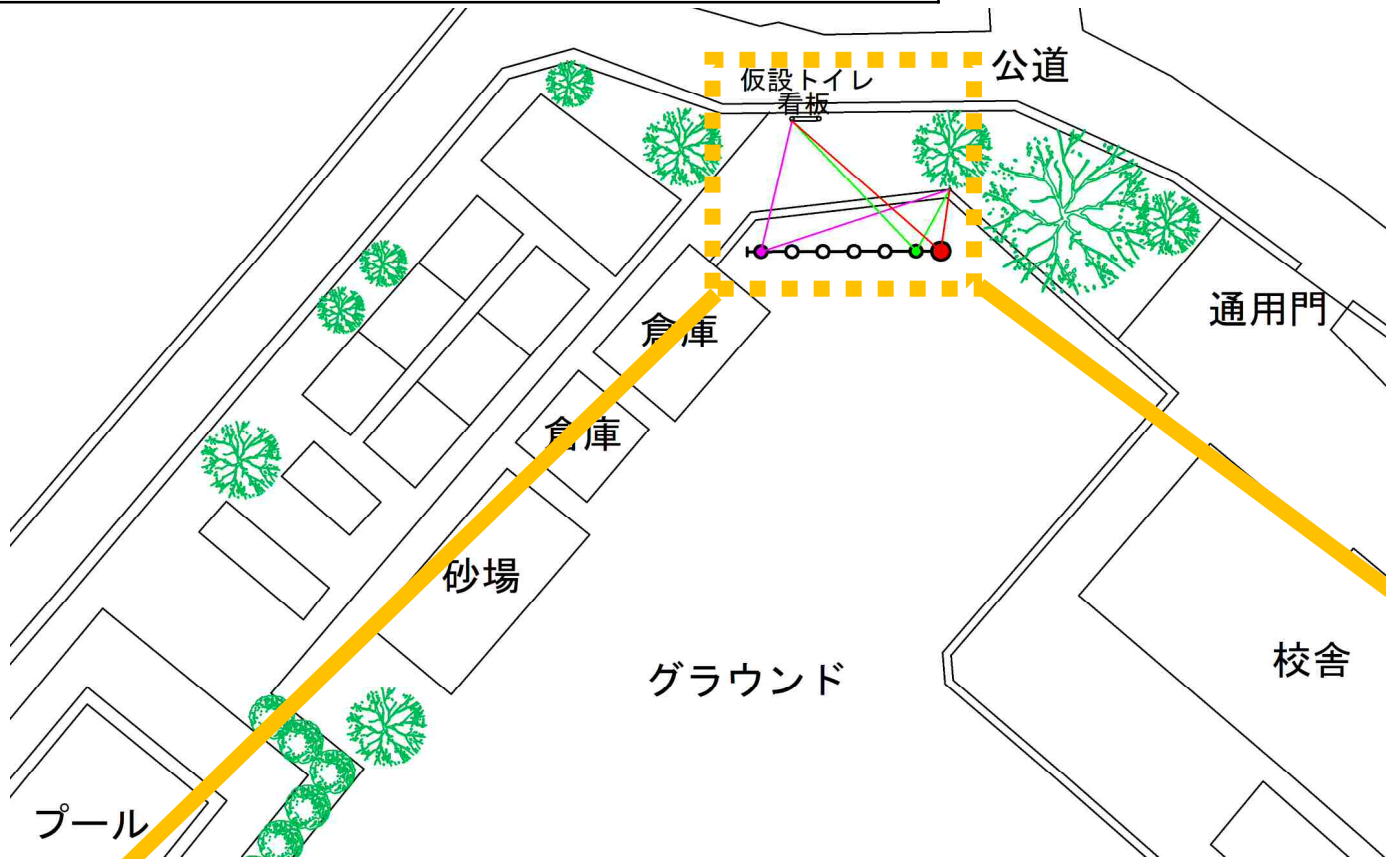


桜岡小学校 オフセット図

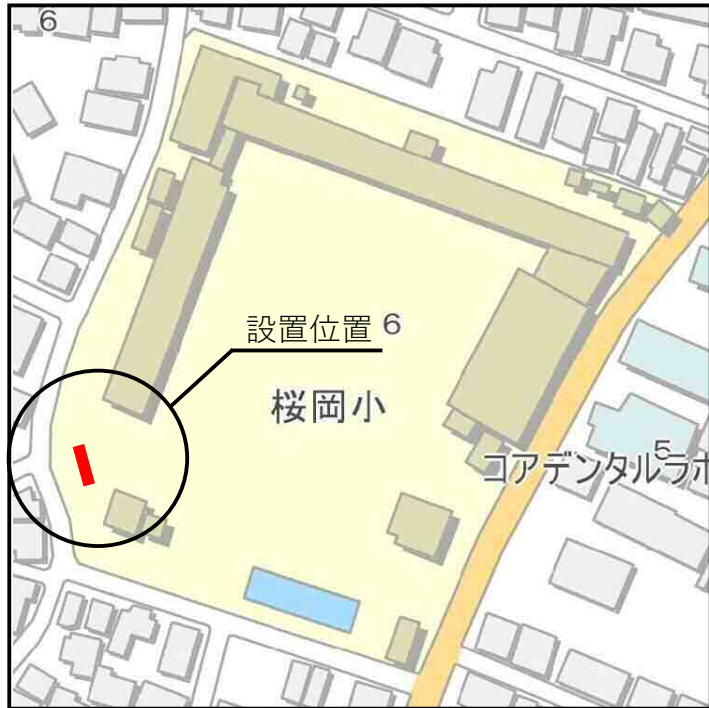

図名	平面図・縦断面図（桜岡小学校）
工事名	災害時下水道結成設トイレ下水道管整備工事（その他）
施工場所	港南区大久保一丁目6番43号ほか1か所
縮尺	図示 縮尺 1/3
号線番号	①②③④⑤⑥⑦⑧⑨
地形図番号	
審査	課長 係長 係長 設計者

横浜市環境創造局




平面図 縮尺 1:500

縦断面図 縮尺 縦尺 1:200 横尺 1:500



凡例	

使用水事点(年月日)		
標石番号	既設	新設
港南区大久保一丁目6番地先		
標高 (M)	9.9	9.58

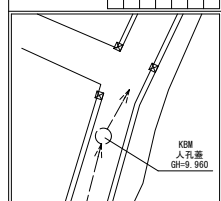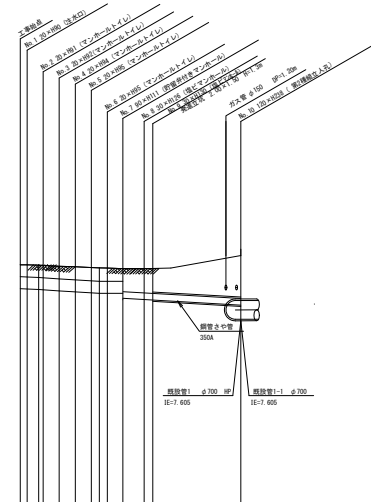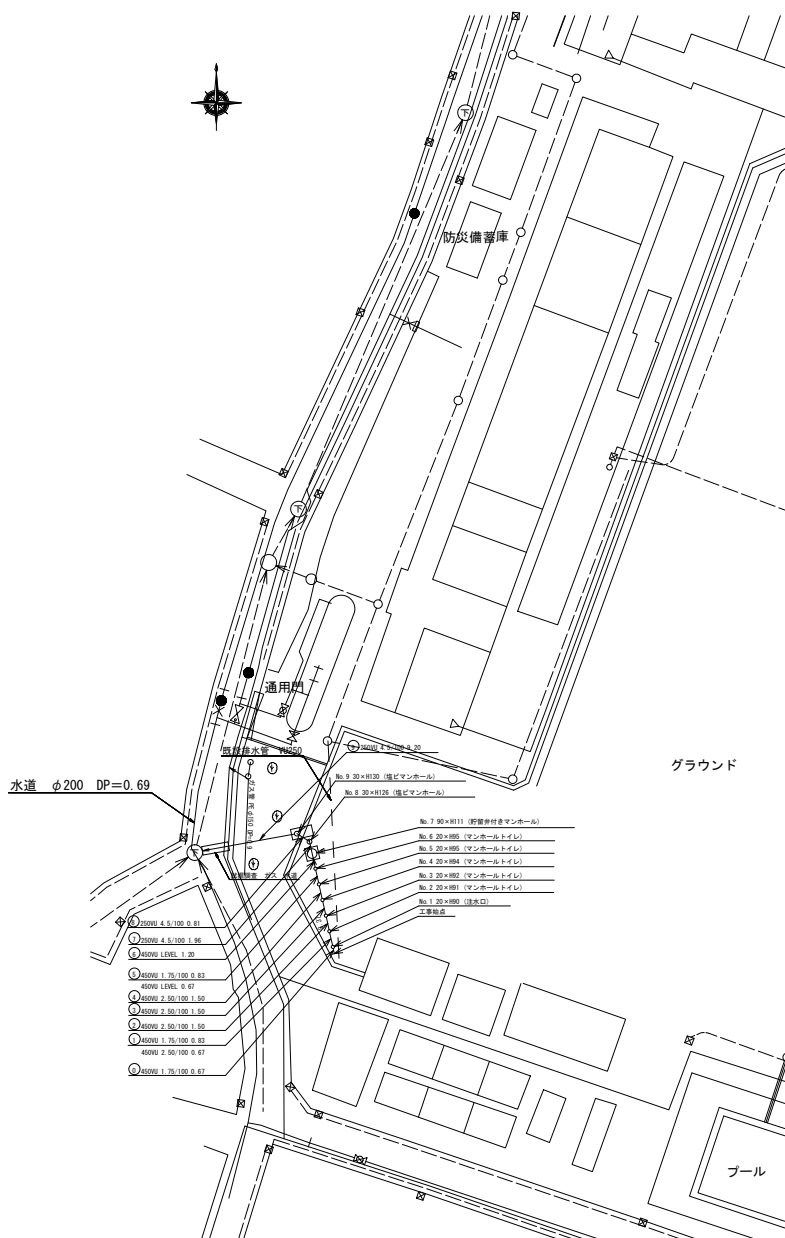号線番号	1 2 3 4 5 7 8 9
勾配	1.26/100 2.5/100 LEVEL 4.5/100
号線間距離	0.18 1.96 1.96 1.96 20 0.81 9.2
人孔間距離	0.18 1.96 1.96 4.41 1.96 9.2
追加距離	0.18 1.96 1.96 1.96 20 0.81 9.2

