


図名	平面図		
工事件名	災害時下水直結式仮設トイレ用下水道管整備工事 (その369)		
施工場所	保土ヶ谷区桜ヶ丘二丁目6番1号		
縮尺	1/250	図番	1/3
号線番号	0 1 2 3 4 5 6 7 8 9 10		
地形図番号	96-39, 96.40, 96-47, 96-48		
横浜市環境創造局			

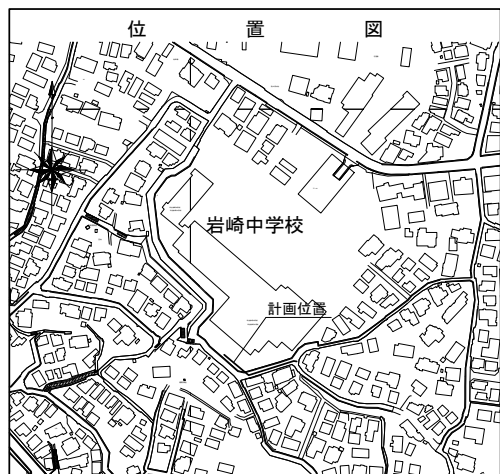

変更図



凡	例
	新設管きよ及びます(マンホールトイレ)
	新設管きよ及び第1種組立人孔
	新設管きよ及び貯留弁付マンホール
	既設污水管きよ及びます・人孔
	既設雨水管きよ及びます・人孔
	既設分流污水管きよ・人孔
	既設分流雨水管きよ・人孔
	既設水道管
	既設ガス管
	既設電力管

