
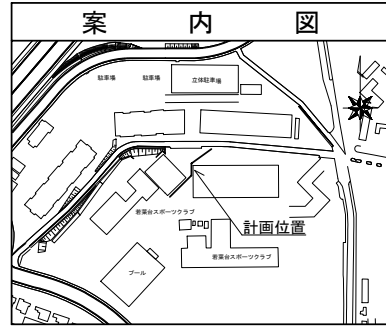


| | | | |
|-------|----------------------------------|----|-----|
| 図名 | 平面図 | | |
| 工事名 | 災害時下水直結仮設トイレ用 下水道管整備工事（その375） | | |
| 施工場所 | 旭区若葉台四丁目34番1号 | | |
| 縮尺 | 1/250 | 図番 | 1/3 |
| 号線番号 | | | |
| 地形図番号 | | | |

横浜市環境創造局

【第1回変更図】

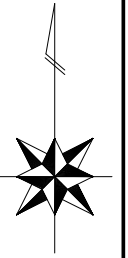

| 記号 | 名称 |
|----|--------------------|
| | 新設管きよびます(マンホールトイレ) |
| | 新設管きよび小型塩ビマンホール |
| | 新設管きよび第1種組立人孔 |
| | 新設管きよび貯留弁付きマンホール |
| | 既設汚水管きよびます・人孔 |
| | 既設雨水管きよびます・人孔 |
| | 既設合流管きよび既設人孔 |

