

# 横浜市港北区日吉本町・高田町町名地番図(案内図)

## 森戸原土地地区画整理事業施行地区


昭和52年3月6日施行

S 1 : 1,000

0 10 20 30 40 50 60m



凡 例	
	市界
	町界
	主要道路
	駅
	土地地区画整理事業施行区域

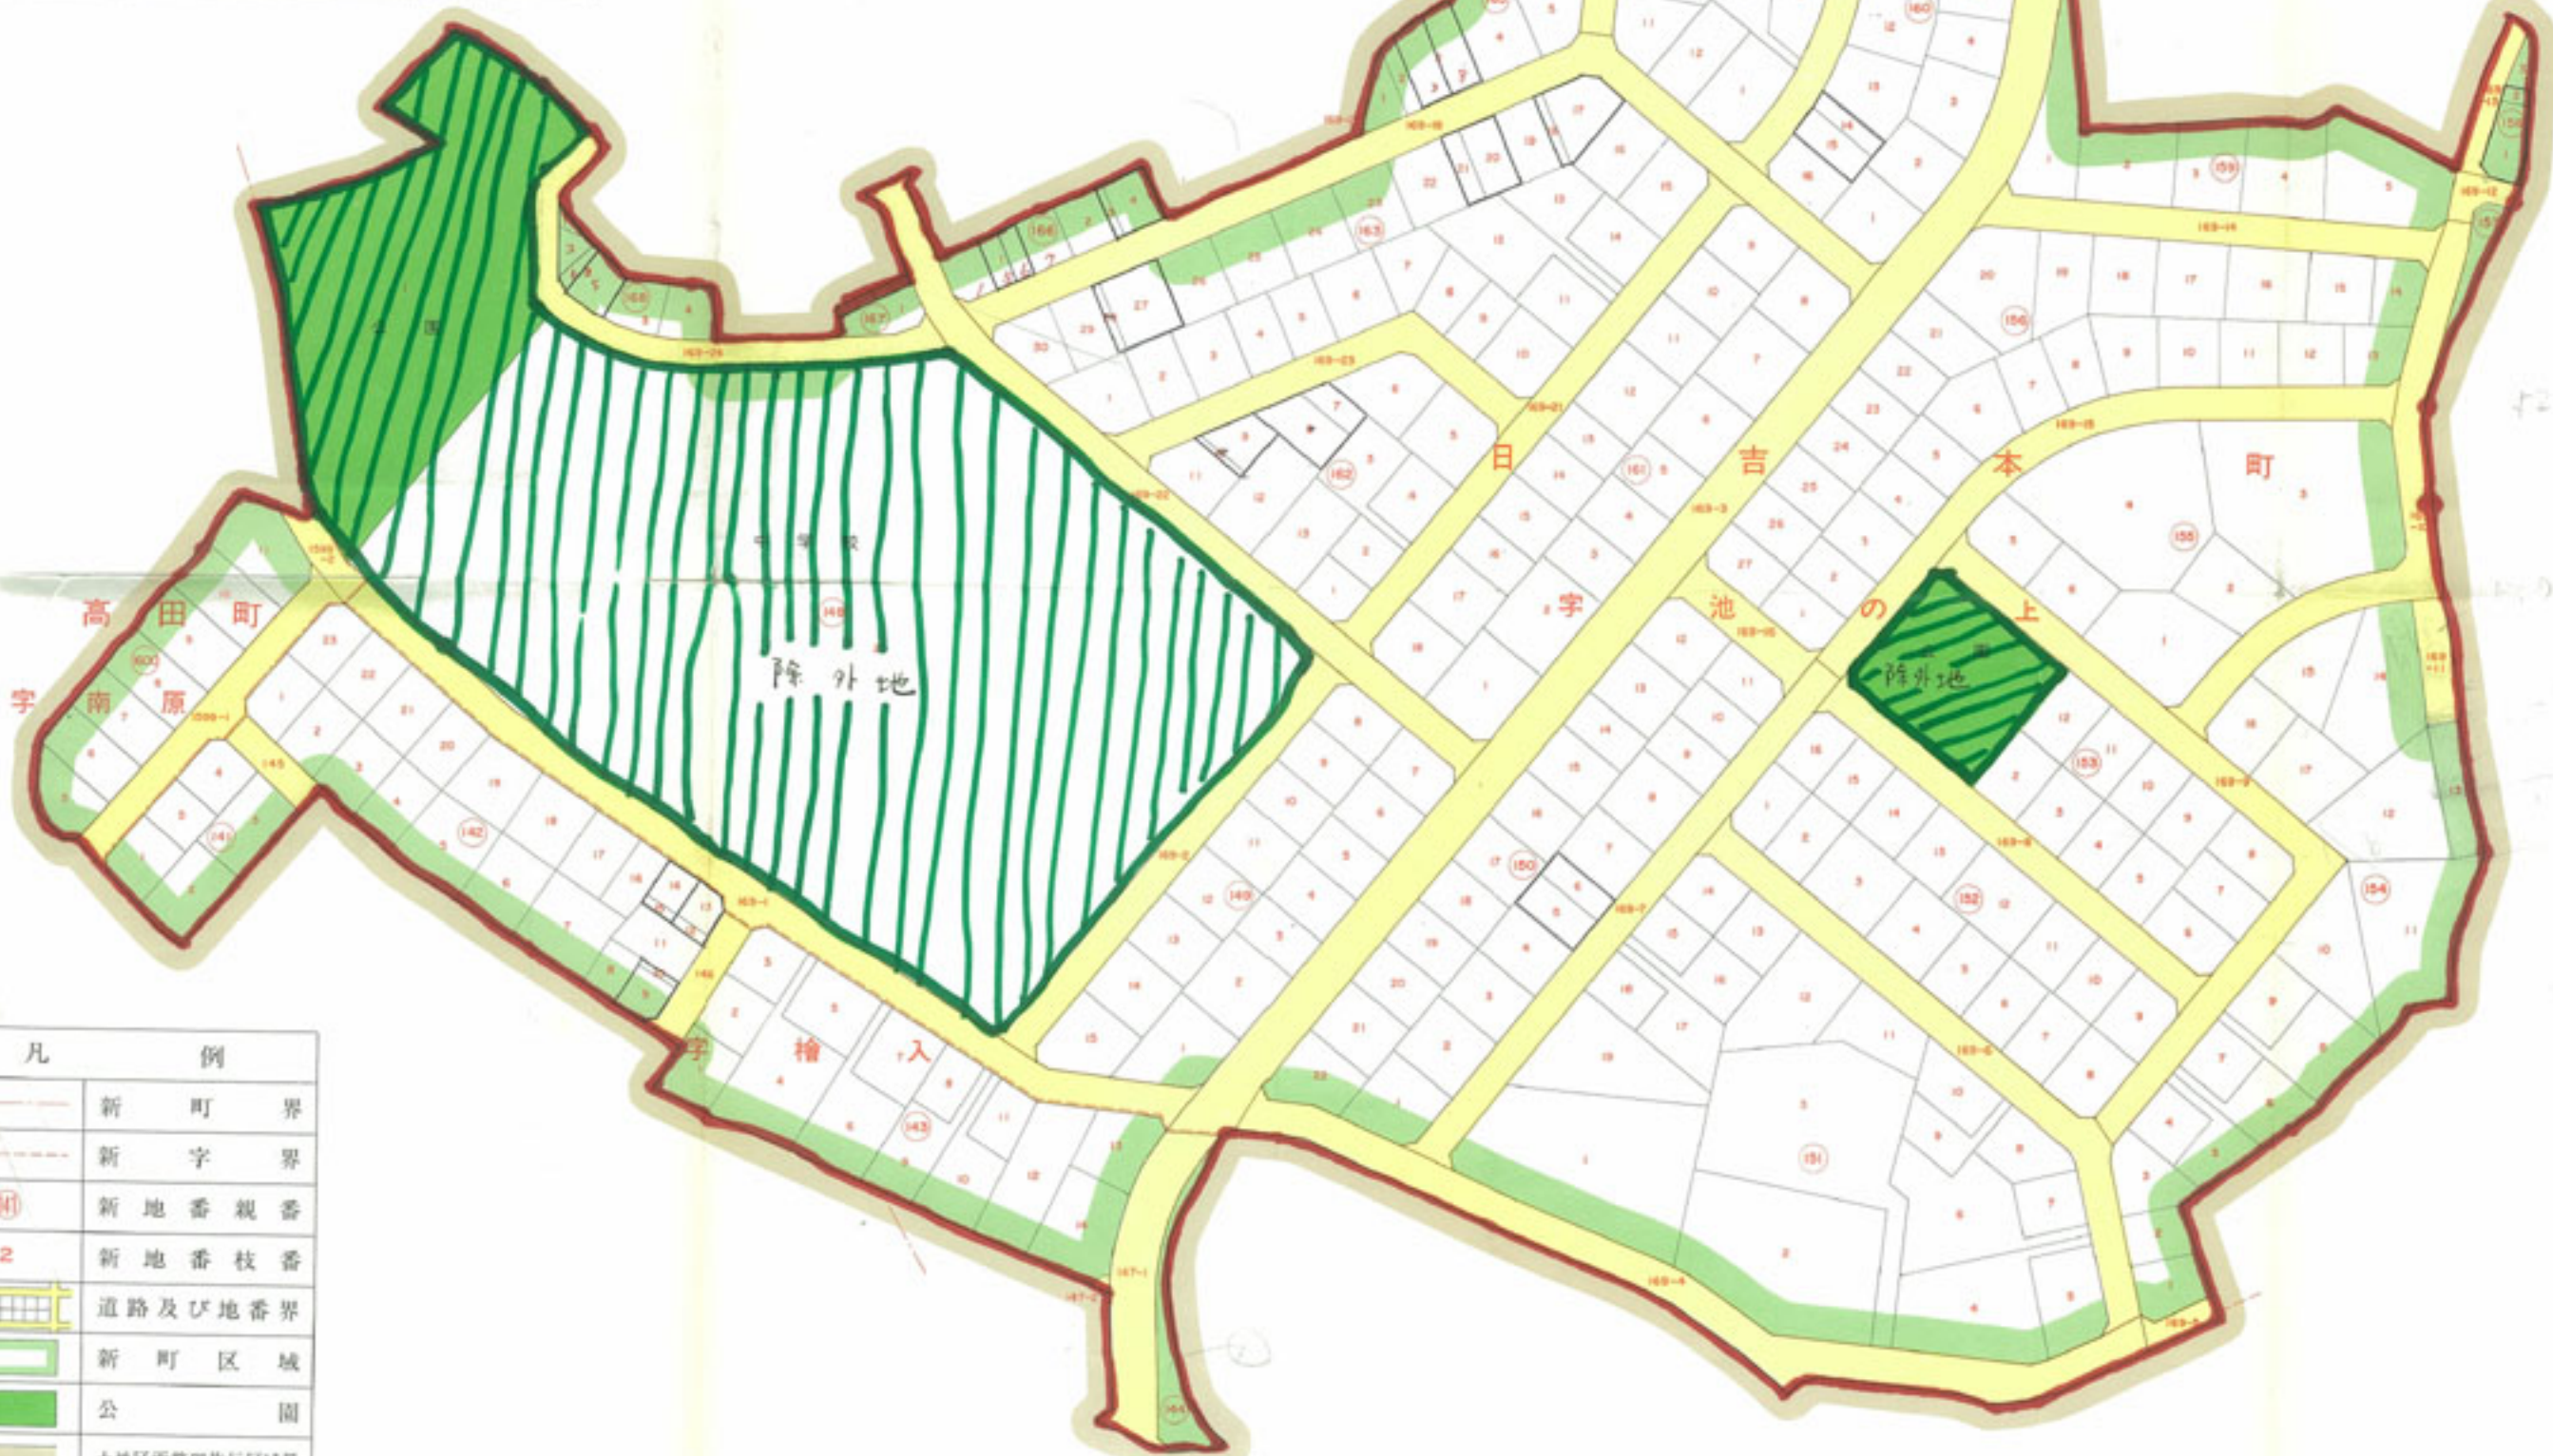

凡 例	
	新町界
	新字界
	新地番親番
	新地番枝番
	道路及び地番界
	新町区域
	公園
	土地地区画整理事業施行区域界